5/1.18.1 НАСЛОВНА СТРАНА

5. ПРОЈЕКАТ ТЕЛЕКОМУНИКАЦИОНИХ И СИГНАЛНИХ ИНСТАЛАЦИЈА

Инвеститор:	„Инфраструктура Железнице Србије“ а.д. Немањина 6/4, Београд
Наручилац:	Конзорцијум фирми: China Railway International Corporation Ltd. (CRIC) & China Communication Construction Company Ltd. (CCCC)
Објекат:	Пруга Београд - Суботица државна граница (Келебија), ДЕОНИЦА ПРУГЕ НОВИ САД - СУБОТИЦА - ДРЖАВНА ГРАНИЦА (КЕЛЕБИЈА), у Новом Саду, Кисачу, Степановићеву, Змајеву, Врбасу, Ловћенцу, Малом Иђошу, Бачкој Тополи, Жеднику, Наумовићеву и Суботици, К.О. Нови Сад I, К.О. Нови Сад IV, К.О. Кисач, К.О. Руменка, К.О. Степановићево, К.О. Ченеј, К.О. Бачко Добро Поље, К.О. Врбас, К.О. Врбас - град, К.О. Змајево, К.О. Куцура, К.О. Ловћенац, К.О. Мали Иђош, К.О. Фекетић, К.О. Бачка Топола, К.О. Бачка Топола - Град, К.О. Мали Београд, К.О. Биково, К.О. Доњи Град, К.О. Жедник, К.О. Нови Град, К.О. Палић, К.О. Стари Град, на катастарским парцелама према списку приложеном у Главној свесци 8. Сигнално - сигурносна и телекомуникациона опрема са припадајућим објектима на деоници Нови Сад - Суботица - државна граница
Врста техничке документације:	**ПИО -** Пројекат изведеног објекта
Назив и ознака дела пројекта:	**ПРОЈЕКАТ ТЕЛЕКОМУНИКАЦИОНИХ И СИГНАЛНИХ ИНСТАЛАЦИЈА** **5/1.18 ОСИГУРАЊЕ МЕЂУСТАНИЧНОГ РАСТОЈАЊА БАЧКА ТОПОЛА - ЖЕДНИК**
За грађење / извођење радова:	Нова градња
Пројектант:	ИНСТИТУТ МИХАЈЛО ПУПИН ДОО БЕОГРАД, Волгина 15, 11060 Београд 351-02-03298/2020-09
Одговорно лице пројектанта:	Помоћник директора за финансије и сарадњу са привредом Жељко Стојковић, дипл.инж.ел.
Потпис:	Željko Stojković Digitally signed by Željko Stojković Date: 2024.09.23 17:09:28 +02'00'
Одговорни пројектант:	Ђорђе Максимовић, дипл.инж.ел. Лиценца број: 353 P422 17
Потпис:	Đorđe Maksimović Digitally signed by Đorđe Maksimović DN: C=RS, OID.2.5.4.97=VATRS-100008310, OID.2.5.4.97=MB:RS-07014694, O=INSTITUT MIHAJLO PUPIN d.o.o. Beograd, SERIALNUMBER=PNORS-0406984790011, SERIALNUMBER=CA:RS-69681, SN=Maksimović, G=Đorđe, CN=Đorđe Maksimović Reason: I am the author of this document Location: Belgrade Date: 2024-09-23 15:20:06
Број дела пројекта:	TS.700.255-5/1.18
Место и датум:	Београд, септембар 2024.

5/1.18.2. САДРЖАЈ ПРОЈЕКТА ОСИГУРАЊЕ МЕЂУСТАНИЧНОГ РАСТОЈАЊА БАЧКА ТОПОЛА - ЖЕДНИК

5/1.18.1.	Насловна страна
5/1.18.2.	Садржај
5/1.18.3.	Решење о одређивању одговорног пројектанта
5/1.18.4.	Изјава одговорног пројектанта
5/1.18.5.	Текстуална документација
5/1.18.5.1.	Табела измена
5/1.18.5.2.	Технички опис - опис измена
5/1.18.5.3.	Изведено стање
5/1.18.6.	Нумеричка документација
5/1.18.7.	Графичка документација
5/1.18.8.	Прилози

5/1.18.3. РЕШЕЊЕ О ИМЕНОВАЊУ ОДГОВОРНОГ ПРОЈЕКТАНТА

На основу члана 128. Закона о планирању и изградњи („Службени гласник РС”, бр. 72/09, 81/09 – исправка, 64/10 – УС, 24/11, 121/12, 42/13 – УС, 50/13 – УС, 98/13 – УС, 132/14, 145/14, 83/18, 31/19, 37/19 – др. закон, 9/20, 52/21 и 62/23) и одредби Правилника о садржини, начину и поступку израде и начину вршења контроле техничке документације према класи и намени објеката, као:

О Д Г О В О Р Н И П Р О Ј Е К Т А Н Т

за израду **ПРОЈЕКТА ТЕЛЕКОМУНИКАЦИОНИХ И СИГНАЛНИХ ИНСТАЛАЦИЈА 5/1.18 Осигурање међустаничног растојања Бачка Топола - Жедник**, који је део ПИО - Пројекат изведеног објекта (ПИО) за деоницу пруге Нови Сад – Суботица – државна граница (Келебија), на катастарским парцелама према списку приложеном у Главној свесци, одређује се:

Ђорђе Максимовић, дипл.инж.ел. _____ 353 P422 17

Пројектант:	ИНСТИТУТ МИХАЈЛО ПУПИН ДОО БЕОГРАД, Волгина 15, 11060 Београд
Одговорно лице/заступник:	Помоћник директора за финансије и сарадњу са привредом Жељко Стојковић, дипл.инж.ел.
Потпис:	
Број техничке документације:	TS.700.255-5/1.18
Место и датум:	Београд, септембар 2024.год.

5/1.18.4. ИЗЈАВА ОДГОВОРНОГ ПРОЈЕКТАНТА ПРОЈЕКТА

Одговорни пројектант **ПРОЈЕКАТ ТЕЛЕКОМУНИКАЦИОНИХ И СИГНАЛНИХ ИНСТАЛАЦИЈА 5/1.18 Осигурање међустаничног растојања Бачка Топола - Жедник,** који је део ПИО - Пројекат изведеног објекта (ПИО) за деоницу пруге Нови Сад – Суботица – државна граница (Келебија), на катастарским парцелама према списку приложеном у Главној свесци:

Ђорђе Максимовић, дипл.инж.ел.

И З Ј А В Љ У Ј Е М

1. да измене у пројекту нису у супротности са локацијским условима:

-бр. ROP-MSGI-7141-LOC-1/2020, Заводни број: 350-02-00109/2020-14 од 08.05.2020,

-бр. ROP-MSGI-931-LOCA-3/2020, Заводни број: 350-02-00192/2020-14 од 29.05.2020;

-бр. ROP-MSGI-28188-LOCAH-6/2021, Заводни број: 350-02-01883/2021-07 од 30.09.2021. год.

и грађевинском дозволом

-бр. ROP-MSGI-27315-CPI-2/2021, Заводни број: 351-02-03590/2021-07 од 26.10.2021.год., односно да не представљају измене у смислу члана 142. став 2. Закона које изискују измену грађевинске дозволе;

2. да је пројекат израђен у складу са Законом о планирању и изградњи, прописима, стандардима и нормативима из области изградње објеката и правилима струке;

3. да је пројекат израђен у свему у складу са начинима за обезбеђење испуњења основних захтева за објекат прописаних елаборатима и студијама.

4. да је пројекат у складу са изменама добијеним од стручног Надзора и Извођача радова

Одговорни пројектант:	Ђорђе Максимовић, дипл.инж.ел.
Број лиценце:	353 P422 17
Потпис:	
Број техничке документације:	TS.700.255-5/1.18
Место и датум:	Београд, септембар 2024.год.

5/1.18.5. ТЕКСТУАЛНА ДОКУМЕНТАЦИЈА

5/1.18.5.1. ТАБЕЛА ИЗМЕНА

	5/1.18 Осигурање међустаничног растојања Бачка Топола - Жедник,				
Свеска ПЗИ	Свеска ПИО	Број измене	Назив измене	Опис Измене	Прилог / цртеж / допис
5/1.18	5/1.18	5/1.18-И1	Детаљно техничко решење које није дато у ПЗИ пројекту	Детаљна разрада техничког решења у смислу документовања специфичног начина повезивања опреме електронске поставнице, са свим потребним детаљима о ожичењу, начињу повезивања, специфичним називним карактеристикама неопходним за потребе будућег коришћења и одржавање сигнално-сигурносних уређаја на међустаничном растојању Бачка Топола - Жедник.	Детаљи примењеног техничког решења, којих нема у ПЗИ, дати су у новим цртежима: TS.700.255-5/1.18-C02, TS.700.255-5/1.18-C03, TS.700.255-5/1.18-C04, TS.700.255-5/1.18-C05, TS.700.255-5/1.18-C06, TS.700.255-5/1.18-C07, TS.700.255-5/1.18-C08, TS.700.255-5/1.18-C09, TS.700.255-5/1.18-C10 и TS.700.255-5/1.18-C11.

Табела број 1: Преглед измена у односу на Пројекат за извођење.

5/1.18.5.2. ТЕХНИЧКИ ОПИС - ОПИС ИЗМЕНА

У оквиру извођења радова на пројекту реконструкције, модернизације и изградње двоколосечне пруге Београд - Будимпешта, деоница Нови Сад - Суботица, радови на осигурању међустаничног растојања Бачка Топола - Жедник сигнално-сигурносним уређајима, вршени су на основу Пројекта за извођење, ознака дела пројекта 5/1.18 Осигурање међустаничног растојања Бачка Топола - Жедник, који је израдио China Railway Design Corporation Serbia Ogranak Beograd из Београда, број дела пројекта 2021-001-ЕЛЕ-5/1.18.

5/1.18.5.2.1 Измена 5/1.18-И1 Детаљно техничко решење које није дато у ПЗИ пројекту

Након одабира конкретног произвођача и типа опрема за сваки појединачни тип опреме која се уграђује, у складу са ПЗИ пројектом, извођач радова извршио је детаљну разраду техничког решења у односу на детаље дате кроз ПЗИ пројекат. У овом детаљном техничком решењу извршена је разрада техничког решења из ПЗИ пројекта у смислу документовања специфичног начина повезивања удаљене централизоване опреме електронске поставнице за контролу и управљање сигналима, бализама и бројачима осовина на међустаничном растојању, са свим потребним детаљима о ожичењу, начињу повезивања и специфичним називним карактеристикама неопходним за потребе будућег коришћења и одржавање сигнално-сигурносних уређаја на међустаничном растојању Бачка Топола - Жедник.

Детаљи примењеног техничког решења, којих нема у ПЗИ, дати су у новим цртежима:

TS.700.255-5/1.18-C02, TS.700.255-5/1.18-C03, TS.700.255-5/1.18-C04, TS.700.255-5/1.18-C05, TS.700.255-5/1.18-C06, TS.700.255-5/1.18-C07, TS.700.255-5/1.18-C08, TS.700.255-5/1.18-C09, TS.700.255-5/1.18-C10 и TS.700.255-5/1.18-C11.

5/1.18.5.3. ИЗВЕДЕНО СТАЊЕ

5/1.18.5.3.1. ПРЕДМЕТ ПРОЈЕКТА

Овим пројектом изведеног објекта обрађен је начин осигурања међустаничног растојања Бачка Топола - Жедник на прузи број 105 (Београд Центар) - Стара Пазова – Нови Сад - Суботица - државна граница - (Kelebia), за саобраћај возова на двоколосечној прузи у режиму обостраног саобраћаја у просторним одсецима.

Овај Пројекат изведеног објекта је израђен за потребе прибављања употребне дозволе, коришћења и одржавања објекта, у текстуалној документацији, поред података из члана 29. Правилника о садржини, начину и поступку израде и начину вршења контроле техничке документације према класи и намени објеката садржи и техничке описе са додатним подацима у односу на оне који су већ дефинисани пројектом за грађевинску дозволу и пројектом за извођење, а који се односе на: инсталације и уграђену опрему, описе места и специфичне начине њихове уградње и повезивања у јединствену целину.

Пројекат изведеног објекта, 5/1.18 Осигурање међустаничног растојања Бачка Топола - Жедник урађен је на основу следећих докумената:

- Закон о планирању и изградњи („Сл. гласник РС“, бр.72/09, 81/09-испр., 64/10 - одлука УС, 24/11, 121/12, 42/13 - одлука УС, 50/13 - одлука УС, 98/13 - одлука УС, 132/14, 145/14, 83/18, 31/19, 37/19- др. Закон, 9/20, 52/21 и 62/23;
- Правилник о садржини, начину и поступку израде и начину вршења контроле техничке документације према класи и намени објеката („Сл. гласник РС“ бр. 96/2023);
- ПЗИ Пројекат за извођење, ознака дела пројекта 5/1.18 Осигурање међустаничног растојања Бачка Топола - Жедник, који је израдио China Railway Design Corporation Serbia Ogranak Beograd из Београда, број дела пројекта 2021-001-ЕЛЕ-5/1.18.
- Грађевински дневници вођени од стране извођача радова;
- Техничка документација произвођача појединачне врсте опреме.

5/1.18.5.3.2. ЗНАЧЕЊЕ КОРИШЋЕНИХ СКРАЋЕНИЦА

У наредној табели дат је преглед скраћеница које су коришћене у овој свесци пројекта.

Енглески акроним	Значење скраћенице на енглеском језику	Српски акроним	Значење скраћенице на српском језику
CTC	Centralized Traffic Control	ТК	Телекоманда саобраћаја
ACC	Axle counter Control Cabinet	АСС	Удаљени ормар са опремом бројача осовина
OCC	Object Controller Cabinet	ОСС	Удаљени ормар са објект контролерима
RBC	Radio Block Center	RBC	Радио блок центар
FEC	Field Equipment Controllers	-	Контролер спољашње опреме
TSRS	Temporary Speed Restriction Server	-	Сервер за привремено ограничење брзине
CBI	Computer Based Interlocking system	ESSU	Електронски Сигнално-Сигурносни уређај
MMI	Man-Machine Interface	MMI	Човек-машина интерфејс
OTE	Optical Transmission Equipment	-	Опрема за оптички пренос
ETCS	European Train Control System	-	Европски систем за вођење возова
ODF	Optical Distribution Frame	-	Оптички раздели рам
CDF	Cable Distribution Frame	ЗКР	Завршни Кабловски Рам
PLC	Programmable Logic Controller	PLC	Програмабилни логички контролер
EEU	Electronic Execution Unit	-	Elektronska izvršna jedinica (kartica)
ASU	AC Signal Unit	-	Сигнална АС јединица
APU	AC Point Unit	-	Скретничка АС јединица
GIU	General Input Unit	-	Општа улазна јединица
GOU	General Output Unit	-	Општа излазна јединица
MT	Maintenance Machine	-	Радна станица службе одржавања
CPU	Central Processing Unit	-	Централна процесорска јединица
CIL	Computer Locking Layer	-	Рачунарски слој сигналне логике
AxC	Axle Counter	Б.О.	Бројач осовина

Табела број 2: Преглед коришћених скраћеница и њихово значење.

5/1.18.5.3.3. ТЕХНИЧКИ ИЗВЕШТАЈ

Међустанично растојање Бачка Топола - Жедник је деоница двоколосечне пруге Нови Сад - Суботица - државна граница), са максималном допуштеном брзином возова до Vmax = 200 *km/h* за возове који су опремљени европским системом контроле возова (ETCS L2), односно Vmax = 160 *km/h* за возове који користе визуелну сигнализацију.

На међустаничном растојању Бачка Топола - Жедник оба колосека су подељена на по шест просторних одсека, чија се слободност од стране железничких возила контролише системом бројача осовина. По сваком колосеку саобраћај возова се одвија у режиму аутоматског пружног блока. Опрема аутоматског пружног блока представља централизовану опрему, чији су централни логички делови саставни делови електронских поставница у станицама Бачка Топола и Жедник, док се контрола и управљање спољашњом опремом обавља преко посебних удаљених сигналних контролерских ормара SCC (Signalling Control Cabinet) и контролерских ормана бројача осовина ACC (Axle counter Control Cabinet).

Пружни контролерски ормари су повезани са станицама Бачка Топола и Жедник преко локалних оптичких каблова типа A-DQ(ZN)B2Y 1×12, положеним кроз две одвојене трасе у бетонским каналетама са леве и десне стране пруге, чиме је формирана кружна петља. Напајање ових ормара је такође изведено у виду кружних петљи са напојних уређаја у станицама Бачка Топола и Жедник, преко напојних каблова типа XP41 пресека до 16 mm^2. Од сваког ормана за смештај дистрибуиране сигналне опреме положени су бакарни локални сигнални каблови према осталој сигналној опреми у близини ормана (до сигнала, понављача предсигналисања, пружне бализе или до бројача осовина). Детаљна спецификација положених каблова и начин повезивања опреме дата је у графичком делу документације.

Пројекат изведеног објекта 5/1.18 Осигурање међустаничног растојања Бачка Топола - Жедник садржи потребне податке о уграђеним сигнално сигурносним уређајима, у смислу њихове микро-локације, начина уградње, начина повезивања у јединствену функционалну целину, конфигурације појединачних делова опреме као и осталих детаља неопходних за будуће коришћење и одржавање објекта. Општи технички описи уграђене сигнално-сигурносне опреме дати су у свесци 5/1.1. ОПШТА СВЕСКА ПРОЈЕКТА ОСИГУРАЊА, број техничке документације IS.700.255-5/1.1.

У наставку је дат преглед опреме која је у оквиру радова на модернизацији пруге Београд - Суботица - државна граница (Келебија), на деоници пруге Нови Сад - Суботица уграђена на међустаничном растојању Бачка Топола - Жедник.

5/1.18.5.3.4. ПРУЖНА ОПРЕМА ЦЕНТРАЛИЗОВАНОГ АПБ-А

На границама просторних одсека, у непосредној близини просторних сигнала (или понављача предсигналисања) се уграђени ормари SCC и ACC који садрже одговарајући број контролера за непосредно управљање сигналима или показивачима, интерфејсне модуле за повезивање пружних магнета система аутостопа I-60, модуле комуникационог интерфејса за комуникацију са технолошким рачунарима у станицама Бачка Топола односно Жедник (SCC ормари), као и контролере сензора бројача осовина (ACC ормари). У овим орманима уграђена је и напојна јединица која обезбеђује све потребне напоне за сву опрему повезану на тај орман.

Станични део уређаја представља електронска поставница допуњена и проширена у хардверском и софтверском слоју тако да се могу остварити захтеване функције централизованог АПБ-а: контрола и управљање просторним сигналима, контрола и управљање уређајима који дају информације о стању заузетости просторних одсека, те контрола, управљање и визуализација свих информација на радној станици отправника возова у станици.

Преко магистралних оптичких каблова ОК1 и ОК2, електронске поставнице у станицама Бачка Топола и Жедник размењују потребне податке о пружној опреми као и команде за управљање централизованом опремом АПБ-а.

Контролерски ормари ACC и SCC, као и станична опрема АПБ-а су интегрални делови електронских поставница у станицама Бачка Топола и Жедник, типа DS6-60, произвођача China Railway Signal & Communication (CRSC) Co. Ltd из Народне републике Кине.

На међустаничном растојању Бачка Топола и Жедник уграђено је пет контролерских ормара бројача осовина. Прва три контролерска ормара бројача осовина ACC1, ACC2 и ACC3 у смислу управљачке логике и централизованог хардвера пружног дела уређаја АПБ-а чине саставни део електронске поставнице станице Бачка Топола, док контролерски ормари бројача осовина ACC4 и ACC5 у смислу управљачке логике и централизованог хардвера чине саставни део електронске поставнице станице Жедник. Преко ових контролерских ормара се контролишу следећи сензори бројачи осовина:

- ормар ACC1: B.O.N1D на десном колосеку и B.O.N1L на левом колосеку;
- ормар ACC2: B.O.N2D на десном колосеку и B.O.N2L на левом колосеку;
- ормар ACC3: B.O.N3D на десном колосеку и B.O.N3L на левом колосеку;
- ормар ACC4: B.O.N4D на десном колосеку и B.O.N4L на левом колосеку;
- ормар ACC5: B.O.N5D на десном колосеку и B.O.N5L на левом колосеку;

На међустаничном растојању Бачка Топола - Жедник уграђено је пет сигналних контролерских ормара. Сигнални контролерски ормари SCC1, SCC2 и SCC3 у смислу управљачке логике и централизованог хардвера пружног дела уређаја АПБ-а чини саставни део електронске поставнице станице Бачка Топола, док сигнални контролерски ормари SCC4 и SCC5 у смислу управљачке логике и централизованог хардвера чине саставни део електронске поставнице станице Жедник. Преко ових контролерских ормара се контролишу следећи сигнали и пружне бализе тих сигнала:

- ормар SCC1: N22, N12, N21 и N11;

- ормар SCC2: N42, N32, N41 и N31;
- ормар SCC3: N62, N52, N61 и N51;
- ормар SCC4: N82, N72, N81 и N71;
- ормар SCC5: N102, N92, N101 и N91.

5/1.18.5.3.5. ЛОКАЛНА КАБЛОВСКА МРЕЖА

За повезивање спољашње опреме користе се стандардни сигнални каблови:

- каблови типа A-2Y2YV 7×1×0.9 са повезивање сигналних светиљки;
- каблови типа A-2Y2YB2Y n×4×0.9 за управљање и контролу стања управљачких релеа за систем пружних ауто-стоп уређаја Indusi I-60;
- каблови типа A-02YSTF(L)2YB2Y 1×4×0.8 и A-2YTF2Y(L)2Y 1×4×0.75mm^2 за повезивање пружних бализа система I-60 и
- каблови типа A-2Y(L)2YB2Y 1×4×0.9 за повезивање сензора бројача осовина.

5/1.18.5.3.6. ПРОСТОРНИ СИГНАЛИ

За давање сигналних знакова уграђени су светлосни сигнали са сигналним светиљкама у LED технологији произвођача China Railway Signal & Communication (CRSC) Co. Ltd из Народне републике Кине. На међустаничном растојању Бачка Топола - Жедник уграђени су следећи просторни сигнал и понављачи предсигналисања:

За вожње возова из смера Новог Сада ка Суботици, по редовном (десном) колосеку:

- просторни сигнал N12 у *km* 146+000 D, са десне стране пруге, на типском темељу S51 на 2,8m од осе десног колосека, са црвено-белом плочом уочљивости,
- просторни сигнал N32 у *km* 148+062 D, са десне стране пруге, на типском темељу S51 на 2,6m од осе десног колосека, са црвено-белом плочом уочљивости,
- просторни сигнал N52 у *km* 150+124 D, са десне стране пруге, на типском темељу S51 на 2,8m од осе десног колосека, са црвено-белом плочом уочљивости,
- просторни сигнал N72 у *km* 151+981 D, са десне стране пруге, на типском темељу S51 на 2,6m од осе десног колосека, са црвено-белом плочом уочљивости.
- просторни сигнал N92 у *km* 154+250 D, са десне стране пруге, на типском темељу S51 на 2,6m од осе десног колосека, са црвено-белом плочом уочљивости.

За вожње возова из смера Новог Сада ка Суботици, по суседном (левом) колосеку:

- просторни сигнал N22 у *km* 146+000 D, са леве стране пруге, на типском темељу S51 на 2,6m од осе левог колосека, са црвено-белом плочом уочљивости,
- просторни сигнал N42 у *km* 148+062 D, са леве стране пруге, на типском темељу S51 на 2,6m од осе левог колосека, са црвено-белом плочом уочљивости,
- просторни сигнал N62 у *km* 150+124 D, са леве стране пруге, на типском темељу S51 на 2,6m од осе левог колосека, са црвено-белом плочом уочљивости,
- просторни сигнал N82 у *km* 151+981 D, са леве стране пруге, на типском темељу S51 на 2,6m од осе левог колосека, са црвено-белом плочом уочљивости.
- просторни сигнал N102 у *km* 154+250 D, са десне стране пруге, на типском темељу S51 на 2,6m од осе десног колосека, са црвено-белом плочом уочљивости.

За вожње возова из смера Суботице ка Новом Саду, по редовном (левом) колосеку:

- просторни сигнал N101 у *km* 154+350 D, са десне стране пруге, на типском темељу S51 на 2,6m од осе десног колосека, са црвено-белом плочом уочљивости,
- просторни сигнал N81 у *km* 152+286 D, са леве стране пруге, на типском темељу S51 на 2,6m од осе левог колосека, са црвено-белом плочом уочљивости,
- просторни сигнал N61 у *km* 150+224 D, са леве стране пруге, на типском темељу S51 на 2,6m од осе левог колосека, са црвено-белом плочом уочљивости,
- просторни сигнал N41 у *km* 148+162 D, са леве стране пруге, на типском темељу S51 на 2,6m од осе левог колосека, са црвено-белом плочом уочљивости,
- просторни сигнал N21 у *km* 146+100 D, са леве стране пруге, на типском темељу S51 на 2,6m од осе левог колосека, са црвено-белом плочом уочљивости.

За вожње возова из смера Суботице ка Новом Саду, по суседном (десном) колосеку:

- просторни сигнал N91 у *km* 154+350 D, са десне стране пруге, на типском темељу S51 на 2,6m од осе десног колосека, са црвено-белом плочом уочљивости,
- просторни сигнал N71 у *km* 152+286 D, са десне стране пруге, на типском темељу S51 на 2,6m од осе десног колосека, са црвено-белом плочом уочљивости,
- просторни сигнал N51 у *km* 150+224 D, са десне стране пруге, на типском темељу S51 на 2,6m од осе десног колосека, са црвено-белом плочом уочљивости,
- просторни сигнал N31 у *km* 148+162 D, са десне стране пруге, на типском темељу S51 на 2,6m од осе десног колосека, са црвено-белом плочом уочљивости,
- просторни сигнал N11 у *km* 146+100 D, са десне стране пруге, на типском темељу S51 на 2,6m од осе десног колосека, са црвено-белом плочом уочљивости.

Сви просторни сигнали на међустаничном растојању Бачка Топола - Жедник су опремљени пружним ауто-стоп уређаја система Indusi I-60,односно пружним бализама 1000/2000 Hz. Произвођач пружних бализа је Галеб ФСУ из Београда.

5/1.18.5.3.7. СПОЉАШЊА ОПРЕМА ЗА ETCS НИВО 2

У књизи 5/2 (Пројекат опремања пруге европским системом за контролу возова /ETCS L2/ су дефинисана места уградње бализних група фиксних бализа. На цртежима планова каблова су приказани положаји фиксних бализних група које припадају систему контроле возова ETCS Ниво 2. Положаји фиксних бализних група су приказани и на одговарајућим цртежима у књизи

ОДГОВОРНИ ПРОЈЕКТАНТ

Ђорђе Максимовић
Број лиценце: 352 P517 17

5/1.18.6. НУМЕРИЧКА ДОКУМЕНТАЦИЈА

Важи нумеричка документација из књиге ПЗИ 5/1.18 Осигурање међустаничног растојања Бачка Топола - Жедник, број дела пројекта 2021-001-ЕЛЕ-5/1.18.

ОДГОВОРНИ ПРОЈЕКТАНТ

Ђорђе Максимовић
Број лиценце: 352 Р517 17

5/1.18.7. ГРАФИЧКА ДОКУМЕНТАЦИЈА

САДРЖАЈ ГРАФИЧКЕ ДОКУМЕНТАЦИЈЕ

Р.Бр.	Број цртежа	Назив цртежа	Веза са цртежом у ПЗИ или документом Извођача*
1.	TS.700.255-5/1.18-C01	Упрошћена колосечна ситуација са распоредом одсека, планом каблова и планом уземљења на међустаничном растојању Бачка Топола – Жедник	2020-001-ЕЛЕ-5/1.18-01
2.	TS.700.255-5/1.18-C02	План повезивања сигналне опреме и дијаграм конфигурације модула у пружним сигналном контролерском ормару SCC1 који се контролишу из станице Бачка Топола	Документација извођача CRSC
3.	TS.700.255-5/1.18-C03	План повезивања сигналне опреме и дијаграм конфигурације модула у пружним сигналном контролерском ормару SCC2 који се контролишу из станице Бачка Топола	Документација извођача CRSC
4.	TS.700.255-5/1.18-C04	План повезивања сигналне опреме и дијаграм конфигурације модула у пружним сигналном контролерском ормару SCC3 који се контролишу из станице Бачка Топола	Документација извођача CRSC
5.	TS.700.255-5/1.18-C05	План повезивања сигналне опреме и дијаграм конфигурације модула у пружним сигналном контролерском ормару SCC4 који се контролишу из станице Жедник	Документација извођача CRSC
6.	TS.700.255-5/1.18-C06	План повезивања сигналне опреме и дијаграм конфигурације модула у пружним сигналном контролерском ормару SCC5 који се контролишу из станице Жедник	Документација извођача CRSC
7.	TS.700.255-5/1.18-C07	План повезивања сензора бројача осовина и дијаграм конфигурације модула у пружним контролерским ормарима бројача осовина ACC1 који се контролише из станице Бачка Топола/	Документација извођача CRSC
8.	TS.700.255-5/1.18-C08	План повезивања сензора бројача осовина и дијаграм конфигурације модула у пружним контролерским ормарима бројача осовина ACC2 који се контролише из станице Бачка Топола	Документација извођача CRSC
9.	TS.700.255-5/1.18-C09	План повезивања сензора бројача осовина и дијаграм конфигурације модула у пружним контролерским ормарима бројача осовина ACC3 који се контролише из станице Бачка Топола	Документација извођача CRSC

10.	TS.700.255-5/1.18-C10	План повезивања сензора бројача осовина и дијаграм конфигурације модула у пружним контролерским ормарима бројача осовина ACC4 који се контролише из станице Жедник	Документација извођача CRSC
11.	TS.700.255-5/1.18-C11	План повезивања сензора бројача осовина и дијаграм конфигурације модула у пружним контролерским ормарима бројача осовина ACC5 који се контролише из станице Жедник	Документација извођача CRSC

Обухваћено пројектом станице Бачка Топола
Included in the design of station Bačka Topola

BAČKA TOPOLA

ŽEDNIK

Обухваћено пројектом станице Жедник
Included in the design of station Žednik

ЛЕГЕНДА
LEGEND























DS6-60 ЕССУ - Кабинет са модулима за контролу удаљених сигналних елемената SCC1 (АПБ)
DS6-60 CBI - Signal control cabinet SCC1 (ABS)

	1			2	3			4	5			6	7			8
EEU-AC модули за сигнале / EEU-AC modules for signals	N22-G	1	2	N22-R	N12-G	1	2	N12-R		1	2			1	2	
	N22-Y	3	4	N21-G	N12-Y	3	4	N11-G		3	4			3	4	
	N21-R	5	6	N21-Y	N11-R	5	6	N11-Y		5	6			5	6	
		7	8			7	8			7	8			7	8	
Адреса модула Module address	38H				39H				3AH				3BH			

	9					10	11					12	13					14	15					16
EEU универзални I/O модули / EEU I/O universal modules	N22-R2	1	2	N22-R1	9	10	N22-R2	1	2	N22-R1	9	10		1	2	9	10		1	2	9	10		
													DY1	17	18	DY2							
	N21-R2	3	4	N21-R1	11	12	N21-R2	3	4	N21-R1	11	12		3	4	11	12		3	4	11	12		
													MK1	19	20	MK2							
	N12-R2	5	6	N12-R1	13	14	N12-R2	5	6	N12-R1	13	14		5	6	13	14		5	6	13	14		
													FAN	21	22									
	N11-R2	7	8	N11-R1	15	16	N11-R2	7	8	N11-R1	15	16		7	8	15	16		7	8	15	16		
					17	18					17	18		17	18		17	18				17	18	
					19	20					19	20		19	20		19	20				19	20	
					21	22					21	22		21	22		21	22				21	22	
					23	24					23	24		23	24		23	24				23	24	
Адреса модула Module address	3CH(OUT)						3DH (IN)						3EH(OUT)						3FH (IN)					

ИНЖЕЊЕРСКА КОМОРА СРБИЈЕ
Ђорђе Љ. Максимовић
дипл. инж. ел.
353 P422 17
ОДГОВОРНИ ПРОЈЕКТАНТ

Пројектант / Designer:
Институт Михајло Пупин доо
Волгина 15, 11000 Београд
www.pupin.rs

Извођач / Contractor: Конзорцијум / Joint Venture:
China Railway International Co., Ltd.
Serbia Ogranak Beograd
Rajka Mitića 8, 11000 Beograd
China Communication Construction Co.Ltd.
Serbia Ogranak Beograd-Savski Venac
Paje Adamova 2, 11000 Beograd

Инвеститор / Investor:
Инфраструктура железнице Србије а.д.
Немањина 6, 11000 Београд
www.infrazs.rs

Подизвођач / Subcontractor:
CRSC International Co., LTD.
Ogranak Beograd,
Omladinskih brigada 21, 11070 Novi Beograd

Објекат / Project:
Пруга Београд - Суботица - државна граница (Келебија), ДЕОНИЦА ПРУГЕ НОВИ САД - СУБОТИЦА - ДРЖАВНА ГРАНИЦА (КЕЛЕБИЈА), у Новом Саду, Кисачу, Степановићеву, Змајеву, Врбасу, Ловћенцу, Малом Иђошу, Бачкој Тополи, Жеднику, Наумовићеву и Суботици, у катастарским општинама наведеним на насловној страни техничке документације и на катастарским парцелама према списку приложеном у Главној свесци /

Belgrade - Subotica - State border (Kelebija) railway line, SECTION NOVI SAD - SUBOTICA STATE BORDER (KELEBIJA), at Novi Sad, Kisač, Stepanovićevo, Zmajevo, Vrbas, Lovćenac, Mali Idjoš, Bačka Topola, Žednik, Naumovićevo and Subotica, in cadastral municipalities listed on the cover page of this Design, on cadastral plots listed in General Volume

Врста техничке документације / Technical documentation type:
ПИО/ABD Пројекат изведеног објекта / As-built Design

Ознака и назив дела Пројекта / Designation and name of the part of design:
5/1.18 Осигурање међустаничног растојања Бачка Топола - Жедник /
Signalling/interlocking systems on the open track between Backa Topola and Zednik stations

Назив цртежа / Drawing name:
План повезивања сигналне опреме и дијаграм конфигурације модула у пружним сигналном контролерском ормару SCC1 који се контролишу из станице Бачка Топола /
Wiring plan for connecting of signalling equipment and configuration diagram of module in trackside Signalling Control Cabinet SCC1 controlled in station Backa Topola

Одговорни пројектант / Responsible designer:
Ђорђе Максимовић, дипл.инж.ел.
Број лиценце / License number: 353 P422 17

Сарадници / Associates:
Владимир Бошковић, инж.маш.
Марко Ралић, дипл.ел.инж.

Број Пројекта / Design number:	Датум / Date:	Размера / Scale:	Број цртежа / Drawing number:
TS.700.255-5/1.18	Септембар / September 2024.	-	TS.700.255-5/1.18-C2

Отворена пруга Бачка Топола - Жедник, ормар са централизованом опремом SCC1
Open track between Backa Topola end Žednik stations, cabinet with centralized equipment SCC1

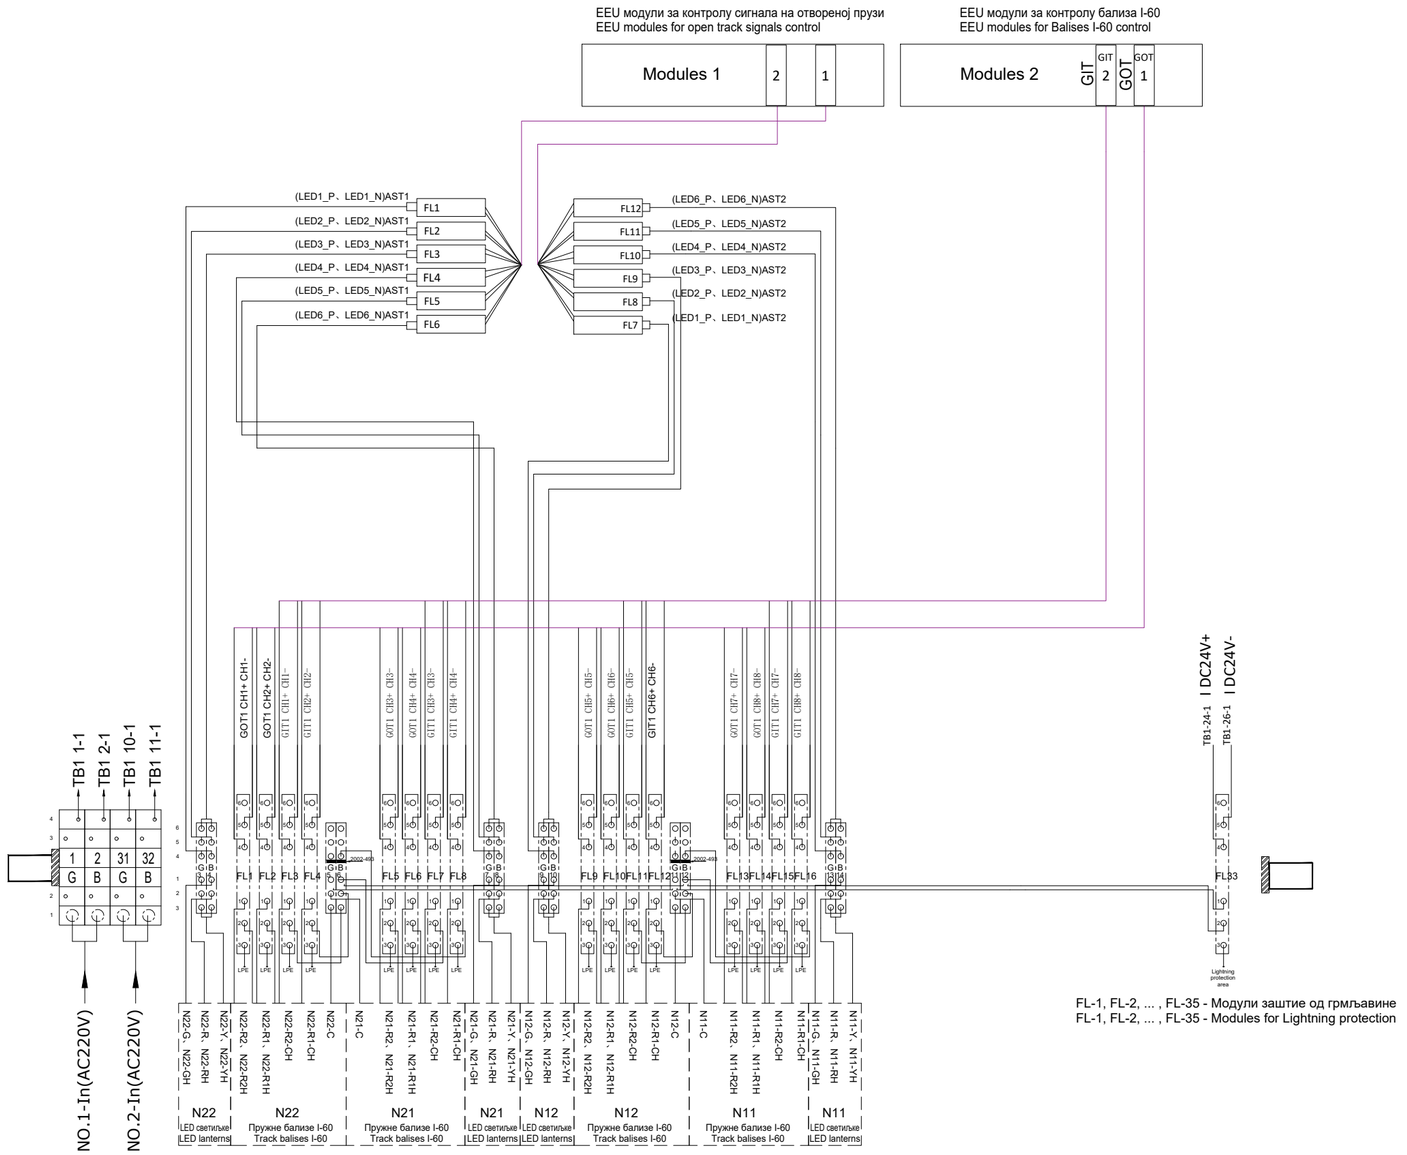

FL-1, FL-2, ... , FL-35 - Модули заштите од грмљавине
FL-1, FL-2, ... , FL-35 - Modules for Lightning protection

ИНЖЕЊЕРСКА КОМОРА СРБИЈЕ
Ђорђе Љ. Максимовић
дипл. инж. ел.
353 P422 17
ОДГОВОРНИ ПРОЈЕКТАНТ

Пројектант / Designer:
Институт Михајло Пупин доо
Волгина 15, 11000 Београд
www.pupin.rs

Извођач / Contractor: Конзорцијум / Joint Venture:
China Railway International Co., Ltd.
Serbia Ogranak Beograd
Rajka Mitića 8, 11000 Beograd
China Communication Construction Co.Ltd.
Serbia Ogranak Beograd-Savski Venac
Paje Adamova 2, 11000 Beograd

Инвеститор / Investor:
Инфраструктура железнице Србије а.д.
Немањина 6, 11000 Београд
www.infrazs.rs

Подизвођач / Subcontractor:
CRSC International Co., LTD.
Ogranak Beograd,
Omladinskih brigada 21, 11070 Novi Beograd

Објекат / Project:
Пруга Београд - Суботица - државна граница (Келебија), ДЕОНИЦА ПРУГЕ НОВИ САД - СУБОТИЦА - ДРЖАВНА ГРАНИЦА (КЕЛЕБИЈА), у Новом Саду, Кисачу, Степановићеву, Змајеву, Врбасу, Ловћенцу, Малом Иђошу, Бачкој Тополи, Жеднику, Наумовићеву и Суботици, у катастарским општинама наведеним на насловној страни техничке документације и на катастарским парцелама према списку приложеном у Главној свесци /

Belgrade - Subotica - State border (Kelebija) railway line, SECTION NOVI SAD - SUBOTICA STATE BORDER (KELEBIJA), at Novi Sad, Kisač, Stepanovićevo, Zmajevo, Vrbas, Lovćenac, Mali Iđoš, Bačka Topola, Žednik, Naumovićevo and Subotica, in cadastral municipalities listed on the cover page of this Design, on cadastral plots listed in General Volume

Врста техничке документације / Technical documentation type:
ПИО/ABD Пројекат изведеног објекта / As-built Design

Ознака и назив дела Пројекта / Designation and name of the part of design:
5/1.18 Осигурање међустаничног растојања Бачка Топола - Жедник /
Signalling/interlocking systems on the open track between Backa Topola and Zednik stations

Назив цртежа / Drawing name:
План повезивања сигналне опреме и дијаграм конфигурације модула у пружним сигналном контролерском ормару SCC1 који се контролишу из станице Бачка Топола /
Wiring plan for connecting of signalling equipment and configuration diagram of module in trackside Signalling Control Cabinet SCC1 controlled in station Backa Topola

Одговорни пројектант / Responsible designer:
Ђорђе Максимовић, дипл.инж.ел.
Број лиценце / License number: 353 P422 17

Сарадници / Associates:
Владимир Бошковић, инж.маш.
Марко Ралић, дипл.ел.инж.

Број Пројекта / Design number:	Датум / Date:	Размера / Scale:	Број цртежа / Drawing number:
TS.700.255-5/1.18	Септембар / September 2024.	-	TS.700.255-5/1.18-C2

Ормар контроле сигнала:
Signal Control Cabinet: SCC 1

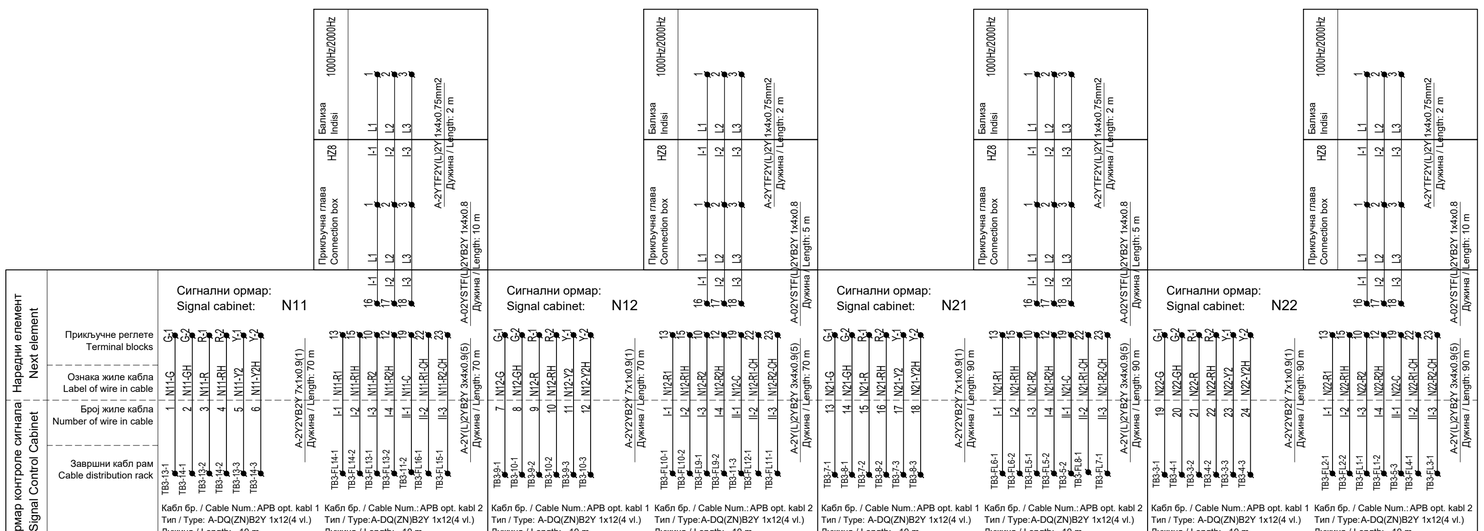

Принцип употребе каблова:

Светлосни сигнали и систем Индузи бализа I-60 су пројектовани одвојено. Светлосни сигнали се контролишу кабловима типа A-2У2УВ2У N×I×0.9. Управљање релејима за управљање Индузи бализама и контролу стања ових релеја врши се кабеловима типа A-2У(L)2УВ2У N×4×0.9 како би се избегао утицај АС сигнала на једносмерни управљачки сигнал.

Cable usage principle:

The light signals and Induzi system I-60 are designed separately. The light signals are controlled by cable type A-2У2УВ2У N×I×0.9. The Managing of relays for control Indusi balises and acquisition of state of these relays are achieved using cables type A-2У(L)2УВ2У N×4×0.9 in order to avoid the impact from AC signal to DC signal.

Инжењерска комора Србије
Ђорђе Љ. Максимовић
дипл. инж. ел.
353 Р422 17
одговорни пројектант

Лист: 03 од 03
Sheet: 03 of 03

Пројектант / Designer:
Институт Михајло Пупин доо
Волгина 15, 11000 Београд
www.pupin.rs

Извођач / Contractor: Конзорцијум / Joint Venture:
China Railway International Co., Ltd.
Serbia Ogranak Beograd
Rajka Mitića 8, 11000 Beograd
China Communication Construction Co.Ltd.
Serbia Ogranak Beograd-Savski Venac
Paje Adamova 2, 11000 Beograd

Инвеститор / Investor:
Инфраструктура железнице Србије а.д.
Немањина 6, 11000 Београд
www.infrazs.rs

Подизвођач / Subcontractor:
CRSC International Co., LTD.
Ogranak Beograd,
Omladinskih brigada 21, 11070 Novi Beograd

Објекат / Project:
Пруга Београд - Суботица - државна граница (Келебија), ДЕОНИЦА ПРУГЕ НОВИ САД - СУБОТИЦА - ДРЖАВНА ГРАНИЦА (КЕЛЕБИЈА), у Новом Саду, Кисачу, Степановићеву, Змајеву, Врбасу, Лођењцу, Малом Иђошу, Бачкој Тополи, Жеднику, Наумовићеву и Суботици, у катастарским општинама наведеним на насловној страни техничке документације и на катастарским парцелама према списку приложеном у Главној свесци /

Belgrade - Subotica - State border (Kelebija) railway line, SECTION NOVI SAD - SUBOTICA STATE BORDER (KELEBIJA), at Novi Sad, Kisač, Stepanovićevo, Zmajevo, Vrbas, Lovćenac, Mali Iđoš, Bačka Topola, Žednik, Naumovićevo and Subotica, in cadastral municipalities listed on the cover page of this Design, on cadastral plots listed in General Volume

Врста техничке документације / Technical documentation type:
ПИО/АВД Пројекат изведеног објекта / As-built Design

Ознака и назив дела Пројекта / Designation and name of the part of design:
5/1.18 Осигурање међустаничног растојања Бачка Топола - Жедник /
Signalling/interlocking systems on the open track between Backa Topola and Zednik stations

Назив цртежа / Drawing name:
План повезивања сигналне опреме и дијаграм конфигурације модула у пружним сигналном контролерском ормару SCC1 који се контролишу из станице Бачка Топола /
Wiring plan for connecting of signalling equipment and configuration diagram of module in trackside Signalling Control Cabinet SCC1 controlled in station Backa Topola

Одговорни пројектант / Responsible designer:
Ђорђе Максимовић, дипл.инж.ел.
Број лиценце / License number: 353 Р422 17

Сарадници / Associates:
Владимир Бошковић, инж.маш.
Марко Ралић, дипл.ел.инж.

Број Пројекта / Design number:	Датум / Date:	Размера / Scale:	Број цртежа / Drawing number:
TS.700.255-5/1.18	Септембар / September 2024.	-	TS.700.255-5/1.18-C2

DS6-60 ЕССУ - Кабинет са модулима за контролу удаљених сигналних елемената SCC2 (АПБ)
DS6-60 CBI - Signal control cabinet SCC2 (ABS)

	1 / 2	3 / 4	5 / 6	7 / 8
EEU-AC модули за сигнале / EEU-AC modules for signals	N42-G 1 2 N42-R N42-Y 3 4 N41-G N41-R 5 6 N41-Y 7 8	N32-G 1 2 N32-R N32-Y 3 4 N31-G N31-R 5 6 N31-Y 7 8	1 2 3 4 5 6 7 8	1 2 3 4 5 6 7 8
Адреса модула Module address	40H	41H	42H	43H
	9 / 10	11 / 12	13 / 14	15 / 16
EEU универзални I/O модули / EEU universal I/O modules	N42-R 1 2 N42-R1 9 10 17 18 N41-R 3 4 N41-R1 11 12 19 20 N32-R 5 6 N32-R1 13 14 21 22 N31-R 7 8 N31-R1 15 16 23 24	N42-R 1 2 N42-R1 9 10 DY1 17 18 DY2 N41-R 3 4 N41-R1 11 12 MK1 19 20 MK2 N32-R 5 6 N32-R1 13 14 FAN 21 22 N31-R 7 8 N31-R1 15 16 23 24	1 2 9 10 17 18 3 4 11 12 19 20 5 6 13 14 21 22 7 8 15 16 23 24	1 2 9 10 17 18 3 4 11 12 19 20 5 6 13 14 21 22 7 8 15 16 23 24
Адреса модула Module address	44H (OUT)	45H (IN)	46H (OUT)	47H (IN)

ИНЖЕЊЕРСКА КОМОРА СРБИЈЕ
Ђорђе Љ. Максимовић
дипл. инж. ел.
353 P422 17
ОДГОВОРНИ ПРОЈЕКТАНТ

Пројектант / Designer:
Институт Михајло Пупин доо
Волгина 15, 11000 Београд
www.pupin.rs

Извођач / Contractor: Конзорцијум / Joint Venture:
China Railway International Co., Ltd.
Serbia Ogranak Beograd
Rajka Mitića 8, 11000 Beograd
China Communication Construction Co.Ltd.
Serbia Ogranak Beograd-Savski Venac
Paje Adamova 2, 11000 Beograd

Инвеститор / Investor:
Инфраструктура железнице Србије а.д.
Немањина 6, 11000 Београд
www.infrazs.rs

Подизвођач / Subcontractor:
CRSC International Co., LTD.
Ogranak Beograd,
Omladinskih brigada 21, 11070 Novi Beograd

Објекат / Project:
Пруга Београд - Суботица - државна граница (Келебија), ДЕОНИЦА ПРУГЕ НОВИ САД - СУБОТИЦА - ДРЖАВНА ГРАНИЦА (КЕЛЕБИЈА), у Новом Саду, Кисачу, Степановићеву, Змајеву, Врбасу, Ловћенцу, Малом Иђошу, Бачкој Тополи, Жеднику, Наумовићеву и Суботици, у катастарским општинама наведеним на насловној страни техничке документације и на катастарским парцелама према списку приложеном у Главној свесци /

Belgrade - Subotica - State border (Kelebija) railway line, SECTION NOVI SAD - SUBOTICA STATE BORDER (KELEBIJA), at Novi Sad, Kisač, Stepanovićevo, Zmajevo, Vrbas, Lovćenac, Mali Iđoš, Bačka Topola, Žednik, Naumovićevo and Subotica, in cadastral municipalities listed on the cover page of this Design, on cadastral plots listed in General Volume

Врста техничке документације / Technical documentation type:
ПИО/ABD Пројекат изведеног објекта / As-built Design

Ознака и назив дела Пројекта / Designation and name of the part of design:
5/1.18 Осигурање међустаничног растојања Бачка Топола - Жедник /
Signalling/interlocking systems on the open track between Backa Topola and Zednik stations

Назив цртежа / Drawing name:
План повезивања сигналне опреме и дијаграм конфигурације модула у пружним сигналном контролерском ормару SCC2 који се контролишу из станице Бачка Топола /
Wiring plan for connecting of signalling equipment and configuration diagram of module in trackside Signalling Control Cabinet SCC2 controlled in station Backa Topola

Одговорни пројектант / Responsible designer:
Ђорђе Максимовић, дипл.инж.ел.
Број лиценце / License number: 353 P422 17

Сарадници / Associates:
Владимир Бошковић, инж.маш.
Марко Ралић, дипл.ел.инж.

Број Пројекта / Design number:	Датум / Date:	Размера / Scale:	Број цртежа / Drawing number:
TS.700.255-5/1.18	Септембар / September 2024.	-	TS.700.255-5/1.18-C3

Отворена пруга Бачка Топола - Жедник, ормар са централизованом опремом SCC2
Open track between Backa Topola end Žednik stations, cabinet with centralized equipment SCC2

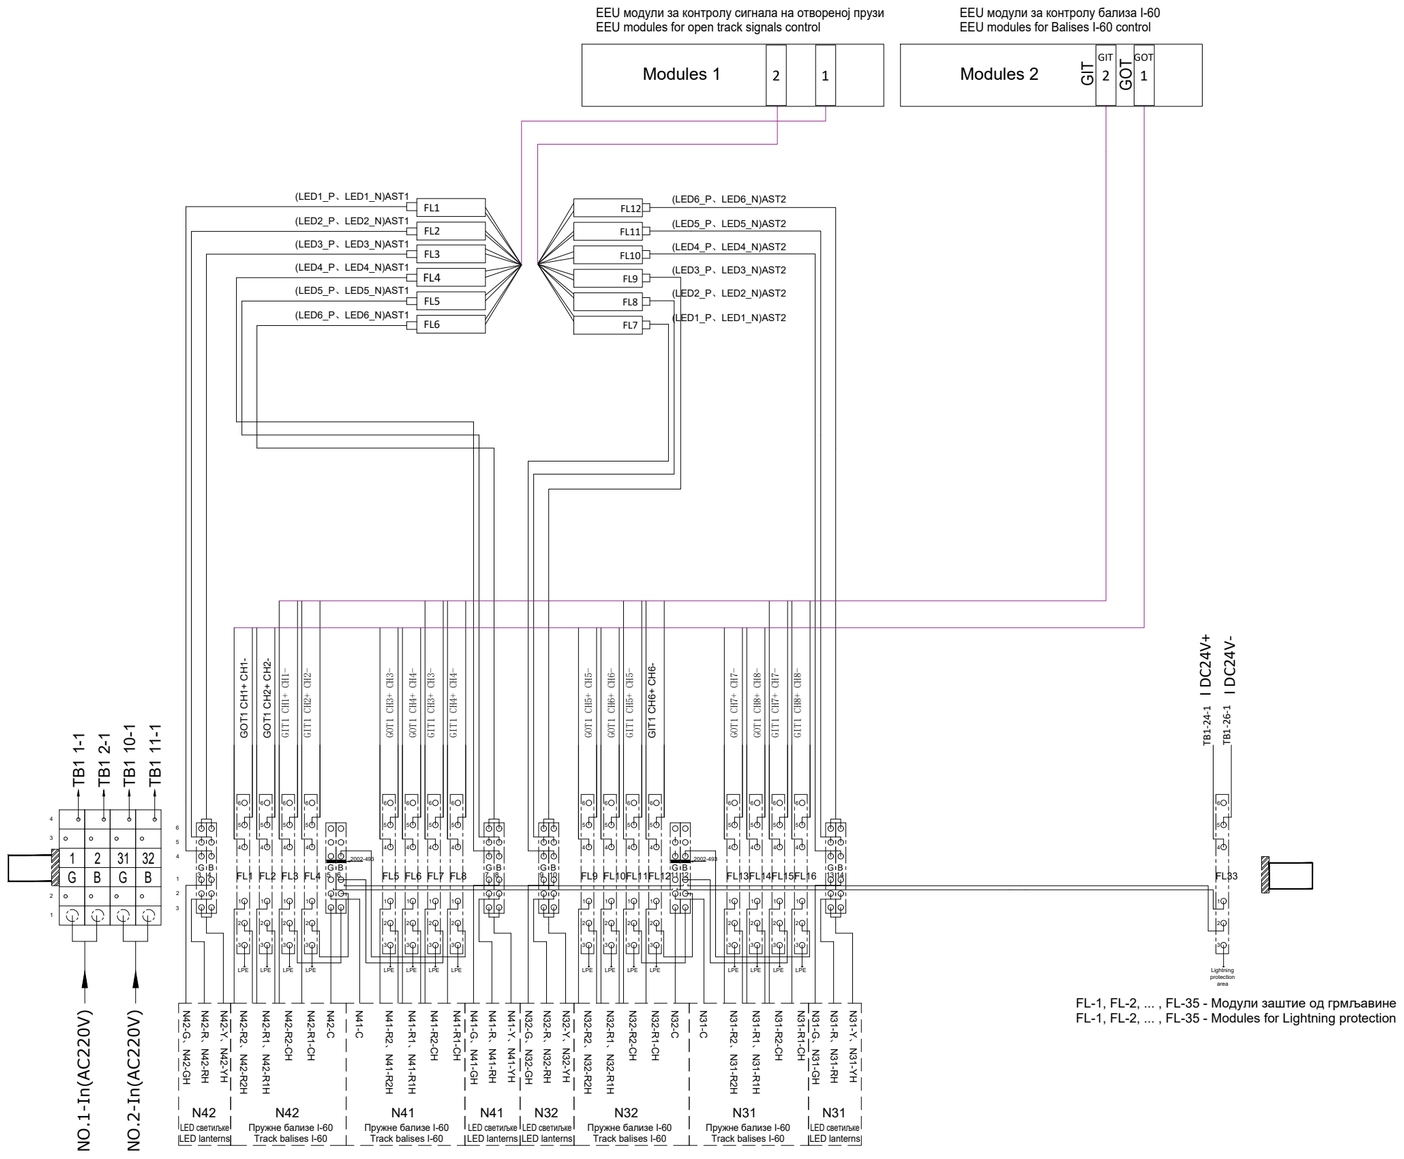

FL-1, FL-2, ... , FL-35 - Модули заштите од грмљавине
FL-1, FL-2, ... , FL-35 - Modules for Lightning protection

ИНЖЕЊЕРСКА КОМОРА СРБИЈЕ
Ђорђе Љ. Максимовић
дипл. инж. ел.
353 P422 17
ОДГОВОРНИ ПРОЈЕКТАНТ

Пројектант / Designer:
Институт Михајло Пупин доо
Волгина 15, 11000 Београд
www.pupin.rs

Извођач / Contractor: Конзорцијум / Joint Venture:
China Railway International Co., Ltd.
Serbia Ogranak Beograd
Rajka Mitića 8, 11000 Beograd
China Communication Construction Co.Ltd.
Serbia Ogranak Beograd-Savski Venac
Paje Adamova 2, 11000 Beograd

Инвеститор / Investor:
Инфраструктура железнице Србије а.д.
Немањина 6, 11000 Београд
www.infrazs.rs

Подизвођач / Subcontractor:
CRSC International Co., LTD.
Ogranak Beograd,
Omladinskih brigada 21, 11070 Novi Beograd

Објекат / Project:
Пруга Београд - Суботица - државна граница (Келебија), ДЕОНИЦА ПРУГЕ НОВИ САД - СУБОТИЦА - ДРЖАВНА ГРАНИЦА (КЕЛЕБИЈА), у Новом Саду, Кисачу, Степановићеву, Змајеву, Врбасу, Ловћенцу, Малом Иђошу, Бачкој Тополи, Жеднику, Наумовићеву и Суботици, у катастарским општинама наведеним на насловној страни техничке документације и на катастарским парцелама према списку приложеном у Главној свесци /

Belgrade - Subotica - State border (Kelebija) railway line, SECTION NOVI SAD - SUBOTICA STATE BORDER (KELEBIJA), at Novi Sad, Kisač, Stepanovićevo, Zmajevo, Vrbas, Lovćenac, Mali Iđoš, Bačka Topola, Žednik, Naumovićevo and Subotica, in cadastral municipalities listed on the cover page of this Design, on cadastral plots listed in General Volume

Врста техничке документације / Technical documentation type:
ПИО/ABD Пројекат изведеног објекта / As-built Design

Ознака и назив дела Пројекта / Designation and name of the part of design:
5/1.18 Осигурање међустаничног растојања Бачка Топола - Жедник /
Signalling/interlocking systems on the open track between Backa Topola and Zednik stations

Назив цртежа / Drawing name:
План повезивања сигналне опреме и дијаграм конфигурације модула у пружним сигналном контролерском ормару SCC2 који се контролишу из станице Бачка Топола /
Wiring plan for connecting of signalling equipment and configuration diagram of module in trackside Signalling Control Cabinet SCC2 controlled in station Backa Topola

Одговорни пројектант / Responsible designer:
Ђорђе Максимовић, дипл.инж.ел.
Број лиценце / License number: 353 P422 17

Сарадници / Associates:
Владимир Бошковић, инж.маш.
Марко Ралић, дипл.ел.инж.

Број Пројекта / Design number:	Датум / Date:	Размера / Scale:	Број цртежа / Drawing number:
TS.700.255-5/1.18	Септембар / September 2024.	-	TS.700.255-5/1.18-C3

Ормар контроле сигнала:
Signal Control Cabinet: SCC 2

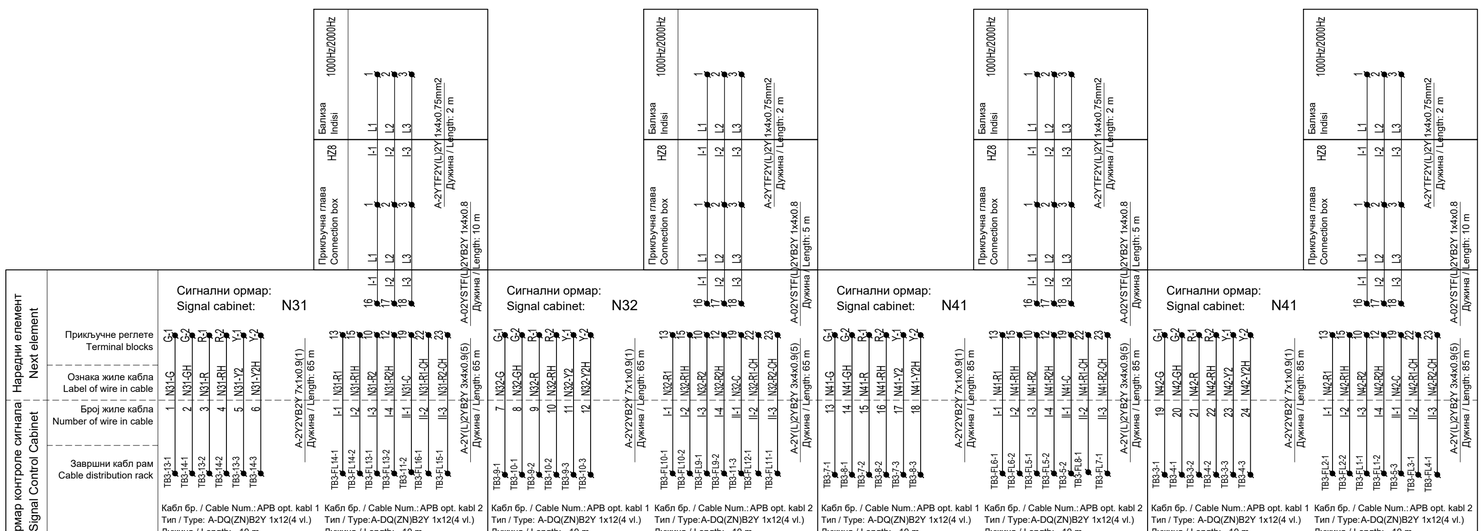

ИНЖЕЊЕРСКА КОМОРА СРБИЈЕ
Ђорђе Љ. Максимовић
дипл. инж. ел.
353 P422 17
ОДГОВОРНИ ПРОЈЕКТАНТ

Пројектант / Designer:
Институт Михајло Пупин доо
Волгина 15, 11000 Београд
www.pupin.rs

Извођач / Contractor: Конзорцијум / Joint Venture:
China Railway International Co., Ltd.
Serbia Ogranak Beograd
Rajka Mitića 8, 11000 Beograd
China Communication Construction Co.Ltd.
Serbia Ogranak Beograd-Savski Venac
Paje Adamova 2, 11000 Beograd

Инвеститор / Investor:
Инфраструктура железнице Србије а.д.
Немањина 6, 11000 Београд
www.infrazs.rs

Подизвођач / Subcontractor:
CRSC International Co., LTD.
Ogranak Beograd,
Omladinskih brigada 21, 11070 Novi Beograd

Објекат / Project:
Пруга Београд - Суботица - државна граница (Келебија), ДЕОНИЦА ПРУГЕ НОВИ САД - СУБОТИЦА - ДРЖАВНА ГРАНИЦА (КЕЛЕБИЈА), у Новом Саду, Кисачу, Степановићеву, Змајеву, Врбасу, Лођенцу, Малом Иђошу, Бачкој Тополи, Жеднику, Наумовићеву и Суботици, у катастарским општинама наведеним на насловној страни техничке документације и на катастарским парцелама према списку приложеном у Главној свесци /

Belgrade - Subotica - State border (Kelebija) railway line, SECTION NOVI SAD - SUBOTICA STATE BORDER (KELEBIJA), at Novi Sad, Kisač, Stepanovićevo, Zmajevo, Vrbas, Lovćenac, Mali Iđoš, Bačka Topola, Žednik, Naumovićevo and Subotica, in cadastral municipalities listed on the cover page of this Design, on cadastral plots listed in General Volume

Врста техничке документације / Technical documentation type:
ПИО/ABD Пројекат изведеног објекта / As-built Design

Ознака и назив дела Пројекта / Designation and name of the part of design:
5/1.18 Осигурање међустаничног растојања Бачка Топола - Жедник /
Signalling/interlocking systems on the open track between Backa Topola and Zednik stations

Назив цртежа / Drawing name:
План повезивања сигналне опреме и дијаграм конфигурације модула у пружним сигналном контролерском ормару SCC2 који се контролише из станице Бачка Топола /
Wiring plan for connecting of signalling equipment and configuration diagram of module in trackside Signalling Control Cabinet SCC2 controlled in station Backa Topola

Одговорни пројектант / Responsible designer:
Ђорђе Максимовић, дипл.инж.ел.
Број лиценце / License number: 353 P422 17

Сарадници / Associates:
Владимир Бошковић, инж.маш.
Марко Ралић, дипл.ел.инж.

Број Пројекта / Design number:	Датум / Date:	Размера / Scale:	Број цртежа / Drawing number:
TS.700.255-5/1.18	Септембар / September 2024.	-	TS.700.255-5/1.18-C3

DS6-60 ЕССУ - Кабинет са модулима за контролу удаљених сигналних елемената SCC3 (АПБ)
DS6-60 CBI - Signal control cabinet SCC3 (ABS)

	1			2	3			4	5			6	7			8
EEU-AC модули за сигнале / EEU-AC modules for signals	N62-G	1	2	N62-R	N52-G	1	2	N52-R		1	2			1	2	
	N62-Y	3	4	N61-G	N52-Y	3	4	N51-G		3	4			3	4	
	N61-R	5	6	N61-Y	N51-R	5	6	N51-Y		5	6			5	6	
		7	8			7	8			7	8			7	8	
Адреса модула Module address	48H				49H				4AH				4BH			

	9					10	11					12	13					14	15					16
EEU универзални I/O модули / EEU I/O universal modules	N62-R2	1	2	N62-R1	9	10	17	18	N62-R2	1	2	N62-R1	9	10	DY1	17	18	DY2	1	2	9	10	17	18	1	2	9	10	17	18
	N61-R2	3	4	N61-R1	11	12	19	20	N61-R2	3	4	N61-R1	11	12	MK1	19	20	MK2	3	4	11	12	19	20	3	4	11	12	19	20
	N52-R2	5	6	N52-R1	13	14	21	22	N52-R2	5	6	N52-R1	13	14	FAN	21	22		5	6	13	14	21	22	5	6	13	14	21	22
	N51-R2	7	8	N51-R1	15	16	23	24	N51-R2	7	8	N51-R1	15	16		23	24		7	8	15	16	23	24	7	8	15	16	23	24
Адреса модула Module address	4CH(OUT)						4DH (IN)						4EH(OUT)						4FH (IN)					

ИНЖЕЊЕРСКА КОМОРА СРБИЈЕ
Ђорђе Љ. Максимовић
дипл. инж. ел.
353 P422 17
ОДГОВОРНИ ПРОЈЕКТАНТ

Пројектант / Designer:
Институт Михајло Пупин доо
Волгина 15, 11000 Београд
www.pupin.rs

Извођач / Contractor: Конзорцијум / Joint Venture:
China Railway International Co., Ltd.
Serbia Ogranak Beograd
Rajka Mitića 8, 11000 Beograd
China Communication Construction Co.Ltd.
Serbia Ogranak Beograd-Savski Venac
Paje Adamova 2, 11000 Beograd

Инвеститор / Investor:
Инфраструктура железнице Србије а.д.
Немањина 6, 11000 Београд
www.infrazs.rs

Подизвођач / Subcontractor:
CRSC International Co., LTD.
Ogranak Beograd,
Omladinskih brigada 21, 11070 Novi Beograd

Објекат / Project:
Пруга Београд - Суботица - државна граница (Келебија), ДЕОНИЦА ПРУГЕ НОВИ САД - СУБОТИЦА - ДРЖАВНА ГРАНИЦА (КЕЛЕБИЈА), у Новом Саду, Кисачу, Степановићеву, Змајеву, Врбасу, Ловћенцу, Малом Иђошу, Бачкој Тополи, Жеднику, Наумовићеву и Суботици, у катастарским општинама наведеним на насловној страни техничке документације и на катастарским парцелама према списку приложеном у Главној свесци /

Belgrade - Subotica - State border (Kelebija) railway line, SECTION NOVI SAD - SUBOTICA STATE BORDER (KELEBIJA), at Novi Sad, Kisač, Stepanovićevo, Zmajevo, Vrbas, Lovćenac, Mali Iđoš, Bačka Topola, Žednik, Naumovićevo and Subotica, in cadastral municipalities listed on the cover page of this Design, on cadastral plots listed in General Volume

Врста техничке документације / Technical documentation type:
ПИО/ABD Пројекат изведеног објекта / As-built Design

Ознака и назив дела Пројекта / Designation and name of the part of design:
5/1.18 Осигурање међустаничног растојања Бачка Топола - Жедник /
Signalling/interlocking systems on the open track between Backa Topola and Zednik stations

Назив цртежа / Drawing name:
План повезивања сигналне опреме и дијаграм конфигурације модула у пружним сигналном контролерском ормару SCC3 који се контролишу из станице Бачка Топола /
Wiring plan for connecting of signalling equipment and configuration diagram of module in trackside Signalling Control Cabinet SCC3 controlled in station Backa Topola

Одговорни пројектант / Responsible designer:
Ђорђе Максимовић, дипл.инж.ел.
Број лиценце / License number: 353 P422 17

Сарадници / Associates:
Владимир Бошковић, инж.маш.
Марко Ралић, дипл.ел.инж.

Број Пројекта / Design number:	Датум / Date:	Размера / Scale:	Број цртежа / Drawing number:
TS.700.255-5/1.18	Септембар / September 2024.	-	TS.700.255-5/1.18-C4

Отворена пруга Бачка Топола - Жедник, ормар са централизованом опремом SCC3
Open track between Backa Topola end Žednik stations, cabinet with centralized equipment SCC3

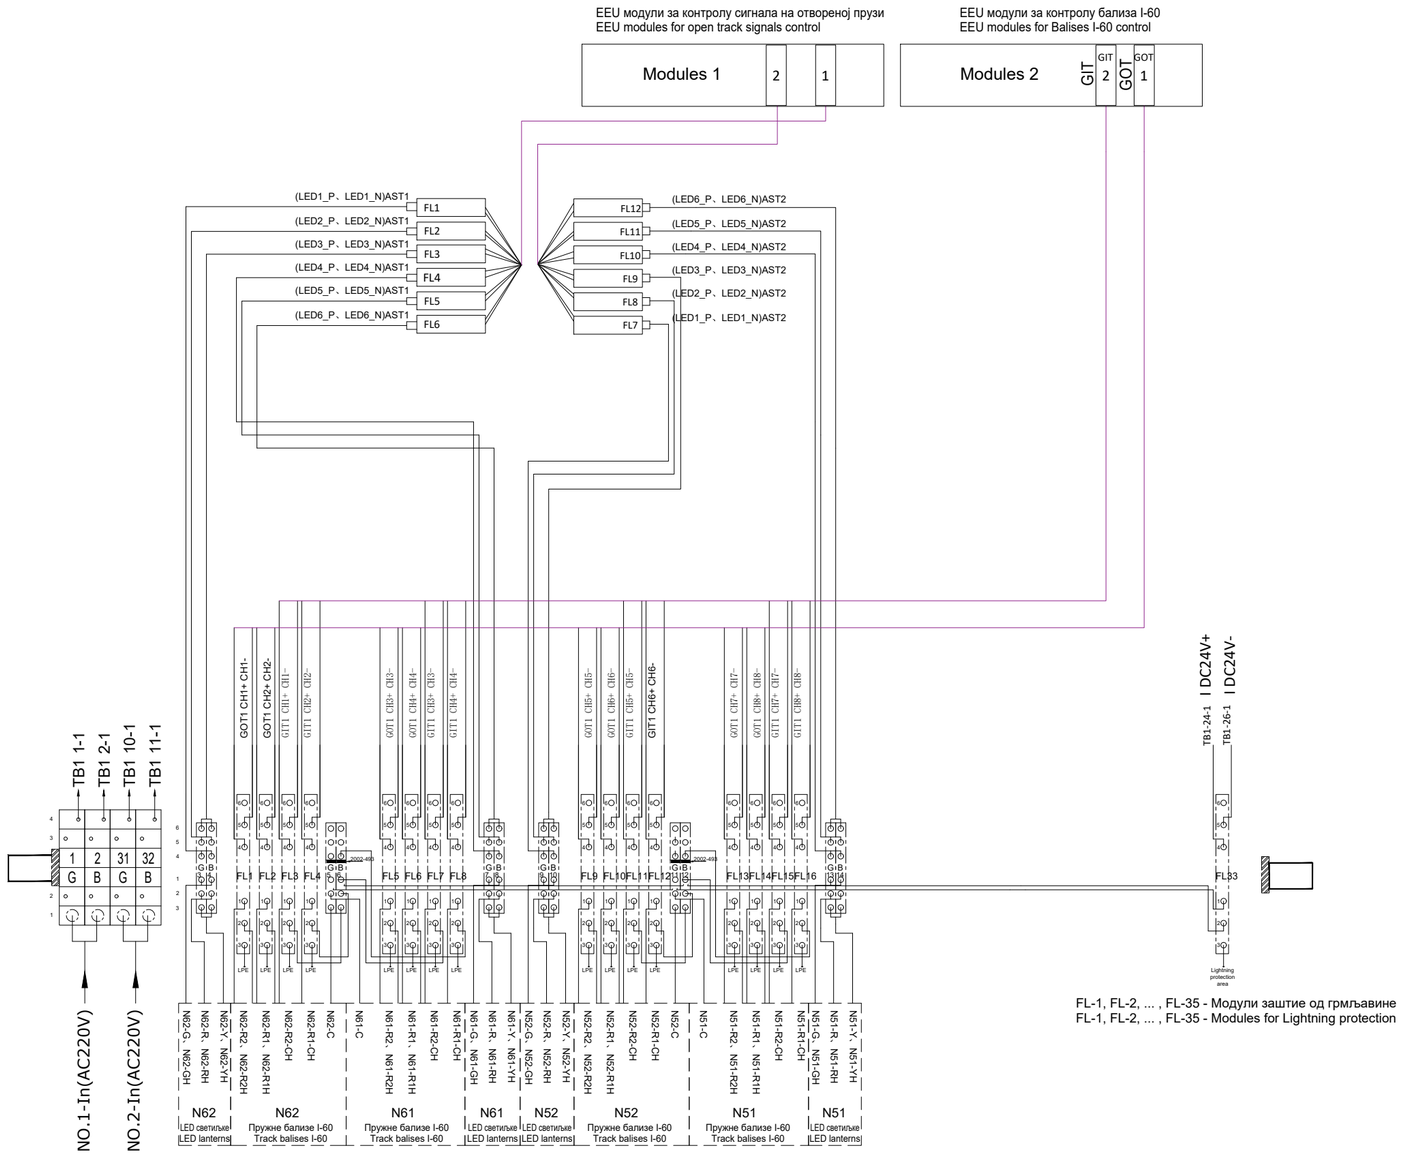

FL-1, FL-2, ... , FL-35 - Модули заштите од грмљавине
FL-1, FL-2, ... , FL-35 - Modules for Lightning protection

ИНЖЕЊЕРСКА КОМОРА СРБИЈЕ
Ђорђе Љ. Максимовић
дипл. инж. ел.
353 P422 17
ОДГОВОРНИ ПРОЈЕКТАНТ

Пројектант / Designer:
Институт Михајло Пупин доо
Волгина 15, 11000 Београд
www.pupin.rs

Извођач / Contractor: Конзорцијум / Joint Venture:
China Railway International Co., Ltd.
Serbia Ogranak Beograd
Rajka Mitića 8, 11000 Beograd
China Communication Construction Co.Ltd.
Serbia Ogranak Beograd-Savski Venac
Paje Adamova 2, 11000 Beograd

Инвеститор / Investor:
Инфраструктура железнице Србије а.д.
Немањина 6, 11000 Београд
www.infrazs.rs

Подизвођач / Subcontractor:
CRSC International Co., LTD.
Ogranak Beograd,
Omladinskih brigada 21, 11070 Novi Beograd

Објекат / Project:
Пруга Београд - Суботица - државна граница (Келебија), ДЕОНИЦА ПРУГЕ НОВИ САД - СУБОТИЦА - ДРЖАВНА ГРАНИЦА (КЕЛЕБИЈА), у Новом Саду, Кисачу, Степановићеву, Змајеву, Врбасу, Ловћенцу, Малом Иђошу, Бачкој Тополи, Жеднику, Наумовићеву и Суботици, у катастарским општинама наведеним на насловној страни техничке документације и на катастарским парцелама према списку приложеном у Главној свесци /

Belgrade - Subotica - State border (Kelebija) railway line, SECTION NOVI SAD - SUBOTICA STATE BORDER (KELEBIJA), at Novi Sad, Kisač, Stepanovićevo, Zmajevo, Vrbas, Lovćenac, Mali Iđoš, Bačka Topola, Žednik, Naumovićevo and Subotica, in cadastral municipalities listed on the cover page of this Design, on cadastral plots listed in General Volume

Врста техничке документације / Technical documentation type:
ПИО/ABD Пројекат изведеног објекта / As-built Design

Ознака и назив дела Пројекта / Designation and name of the part of design:
5/1.18 Осигурање међустаничног растојања Бачка Топола - Жедник /
Signalling/interlocking systems on the open track between Backa Topola and Zednik stations

Назив цртежа / Drawing name:
План повезивања сигналне опреме и дијаграм конфигурације модула у пружним сигналном контролерском ормару SCC3 који се контролишу из станице Бачка Топола /
Wiring plan for connecting of signalling equipment and configuration diagram of module in trackside Signalling Control Cabinet SCC3 controlled in station Backa Topola

Одговорни пројектант / Responsible designer:
Ђорђе Максимовић, дипл.инж.ел.
Број лиценце / License number: 353 P422 17

Сарадници / Associates:
Владимир Бошковић, инж.маш.
Марко Ралић, дипл.ел.инж.

Број Пројекта / Design number:	Датум / Date:	Размера / Scale:	Број цртежа / Drawing number:
TS.700.255-5/1.18	Септембар / September 2024.	-	TS.700.255-5/1.18-C4

Ормар контроле сигнала:
Signal Control Cabinet: SCC 3

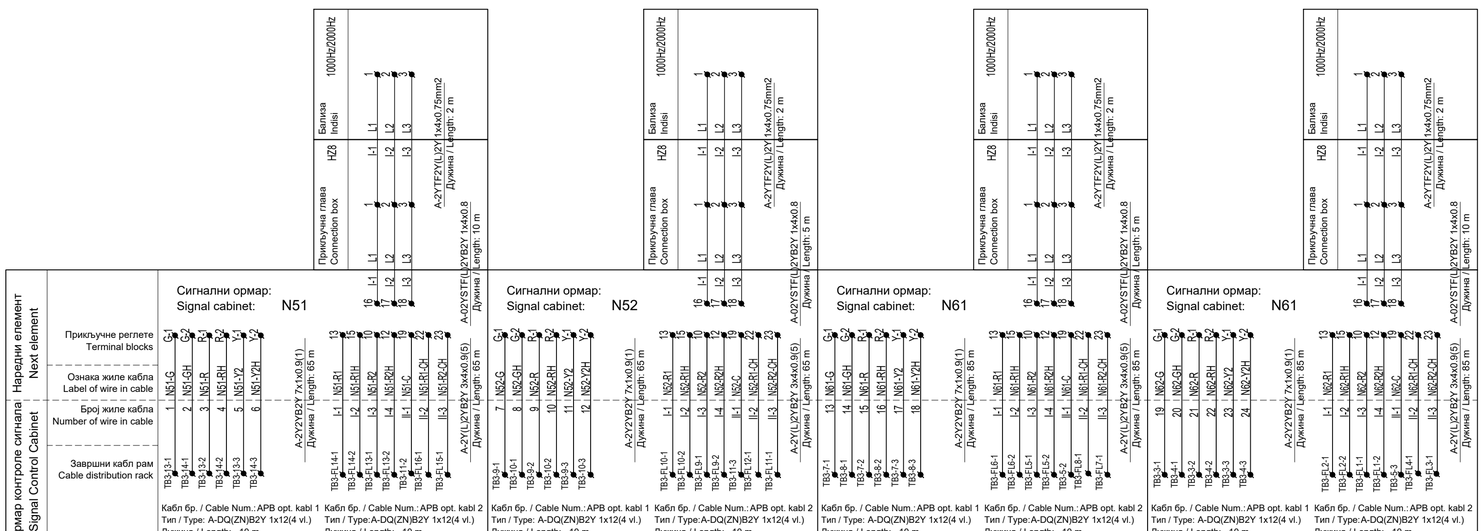

ИНЖЕЊЕРСКА КОМОРА СРБИЈЕ
Ђорђе Љ. Максимовић
дипл. инж. ел.
353 P422 17
ОДГОВОРНИ ПРОЈЕКТАНТ

Пројектант / Designer:
Институт Михајло Пупин доо
Волгина 15, 11000 Београд
www.pupin.rs

Извођач / Contractor: Конзорцијум / Joint Venture:
China Railway International Co., Ltd.
Serbia Ogranak Beograd
Rajka Mitića 8, 11000 Beograd
China Communication Construction Co.Ltd.
Serbia Ogranak Beograd-Savski Venac
Paje Adamova 2, 11000 Beograd

Инвеститор / Investor:
Инфраструктура железнице Србије а.д.
Немањина 6, 11000 Београд
www.infrazs.rs

Подизвођач / Subcontractor:
CRSC International Co., LTD.
Ogranak Beograd,
Omladinskih brigada 21, 11070 Novi Beograd

Објекат / Project:
Пруга Београд - Суботица - државна граница (Келебија), ДЕОНИЦА ПРУГЕ НОВИ САД - СУБОТИЦА - ДРЖАВНА ГРАНИЦА (КЕЛЕБИЈА), у Новом Саду, Кисачу, Степановићеву, Змајеву, Врбасу, Лођенцу, Малом Иђошу, Бачкој Тополи, Жеднику, Наумовићеву и Суботици, у катастарским општинама наведеним на насловној страни техничке документације и на катастарским парцелама према списку приложеном у Главној свесци /

Belgrade - Subotica - State border (Kelebija) railway line, SECTION NOVI SAD - SUBOTICA STATE BORDER (KELEBIJA), at Novi Sad, Kisač, Stepanovićevo, Zmajevo, Vrbas, Lovćenac, Mali Iđoš, Bačka Topola, Žednik, Naumovićevo and Subotica, in cadastral municipalities listed on the cover page of this Design, on cadastral plots listed in General Volume

Врста техничке документације / Technical documentation type:
ПИО/ABD Пројекат изведеног објекта / As-built Design

Ознака и назив дела Пројекта / Designation and name of the part of design:
5/1.18 Осигурање међустаничног растојања Бачка Топола - Жедник /
Signalling/interlocking systems on the open track between Backa Topola and Zednik stations

Назив цртежа / Drawing name:
План повезивања сигналне опреме и дијаграм конфигурације модула у пружним сигналном контролерском ормару SCC3 који се контролишу из станице Бачка Топола /
Wiring plan for connecting of signalling equipment and configuration diagram of module in trackside Signalling Control Cabinet SCC3 controlled in station Backa Topola

Одговорни пројектант / Responsible designer:
Ђорђе Максимовић, дипл.инж.ел.
Број лиценце / License number: 353 P422 17

Сарадници / Associates:
Владимир Бошковић, инж.маш.
Марко Ралић, дипл.ел.инж.

Број Пројекта / Design number:	Датум / Date:	Размера / Scale:	Број цртежа / Drawing number:
TS.700.255-5/1.18	Септембар / September 2024.	-	TS.700.255-5/1.18-C4

DS6-60 ЕССУ - Кабинет са модулима за контролу удаљених сигналних елемената SCC4 (АПБ)
DS6-60 CBI - Signal control cabinet SCC4 (ABS)

	1			2	3			4	5			6	7			8
EEU-AC модули за сигнале / EEU-AC modules for signals	N82-G	1	2	N82-R	N72-G	1	2	N72-R		1	2			1	2	
	N82-Y	3	4	N81-G	N72-Y	3	4	N71-G		3	4			3	4	
	N81-R	5	6	N81-Y	N71-R	5	6	N71-Y		5	6			5	6	
		7	8			7	8			7	8			7	8	
Адреса модула Module address	28H				29H				2AH				2BH			

	9					10	11					12	13					14	15					16
EEU универзални I/O модули / EEU I/O universal modules	N82-R2	1	2	N82-R1	9	10	N82-R2	1	2	N82-R1	9	10		1	2		9	10		1	2		9	10
					17	18					DY1	17	18	DY2				17	18				17	18
	N81-R2	3	4	N81-R1	11	12	N81-R2	3	4	N81-R1	11	12		3	4		11	12		3	4		11	12
					19	20					MK1	19	20	MK2				19	20				19	20
	N72-R2	5	6	N72-R1	13	14	N72-R2	5	6	N72-R1	13	14		5	6		13	14		5	6		13	14
					21	22					FAN	21	22					21	22				21	22
	N71-R2	7	8	N71-R1	15	16	N71-R2	7	8	N71-R1	15	16		7	8		15	16		7	8		15	16
					23	24						23	24					23	24				23	24
Адреса модула Module address	2CH(OUT)						2DH (IN)						2EH(OUT)						2FH (IN)					

ИНЖЕЊЕРСКА КОМОРА СРБИЈЕ
Ђорђе Љ. Максимовић
дипл. инж. ел.
353 P422 17
ОДГОВОРНИ ПРОЈЕКТАНТ

Пројектант / Designer:
Институт Михајло Пупин доо
Волгина 15, 11000 Београд
www.pupin.rs

Извођач / Contractor: Конзорцијум / Joint Venture:
China Railway International Co., Ltd.
Serbia Ogranak Beograd
Rajka Mitića 8, 11000 Beograd
China Communication Construction Co.Ltd.
Serbia Ogranak Beograd-Savski Venac
Paje Adamova 2, 11000 Beograd

Инвеститор / Investor:
Инфраструктура железнице Србије а.д.
Немањина 6, 11000 Београд
www.infrazs.rs

Подизвођач / Subcontractor:
CRSC International Co., LTD.
Ogranak Beograd,
Omladinskih brigada 21, 11070 Novi Beograd

Објекат / Project:
Пруга Београд - Суботица - државна граница (Келебија), ДЕОНИЦА ПРУГЕ НОВИ САД - СУБОТИЦА - ДРЖАВНА ГРАНИЦА (КЕЛЕБИЈА), у Новом Саду, Кисачу, Степановићеву, Змајеву, Врбасу, Ловћенцу, Малом Иђошу, Бачкој Тополи, Жеднику, Наумовићеву и Суботици, у катастарским општинама наведеним на насловној страни техничке документације и на катастарским парцелама према списку приложеном у Главној свесци /

Belgrade - Subotica - State border (Kelebija) railway line, SECTION NOVI SAD - SUBOTICA STATE BORDER (KELEBIJA), at Novi Sad, Kisač, Stepanovićevo, Zmajevo, Vrbas, Lovćenac, Mali Idjoš, Bačka Topola, Žednik, Naumovićevo and Subotica, in cadastral municipalities listed on the cover page of this Design, on cadastral plots listed in General Volume

Врста техничке документације / Technical documentation type:
ПИО/ABD Пројекат изведеног објекта / As-built Design

Ознака и назив дела Пројекта / Designation and name of the part of design:
5/1.18 Осигурање међустаничног растојања Бачка Топола - Жедник /
Signalling/interlocking systems on the open track between Backa Topola and Zednik stations

Назив цртежа / Drawing name:
План повезивања сигналне опреме и дијаграм конфигурације модула у пружним сигналном контролерском ормару SCC4 који се контролишу из станице Жедник /
Wiring plan for connecting of signalling equipment and configuration diagram of module in trackside Signalling Control Cabinet SCC4 controlled in station Zednik

Одговорни пројектант / Responsible designer:
Ђорђе Максимовић, дипл.инж.ел.
Број лиценце / License number: 353 P422 17

Сарадници / Associates:
Владимир Бошковић, инж.маш.
Марко Ралић, дипл.ел.инж.

Број Пројекта / Design number:	Датум / Date:	Размера / Scale:	Број цртежа / Drawing number:
TS.700.255-5/1.18	Септембар / September 2024.	-	TS.700.255-5/1.18-C5

Отворена пруга Бачка Топола - Жедник, ормар са централизованом опремом SCC4
Open track between Backa Topola end Žednik stations, cabinet with centralized equipment SCC4

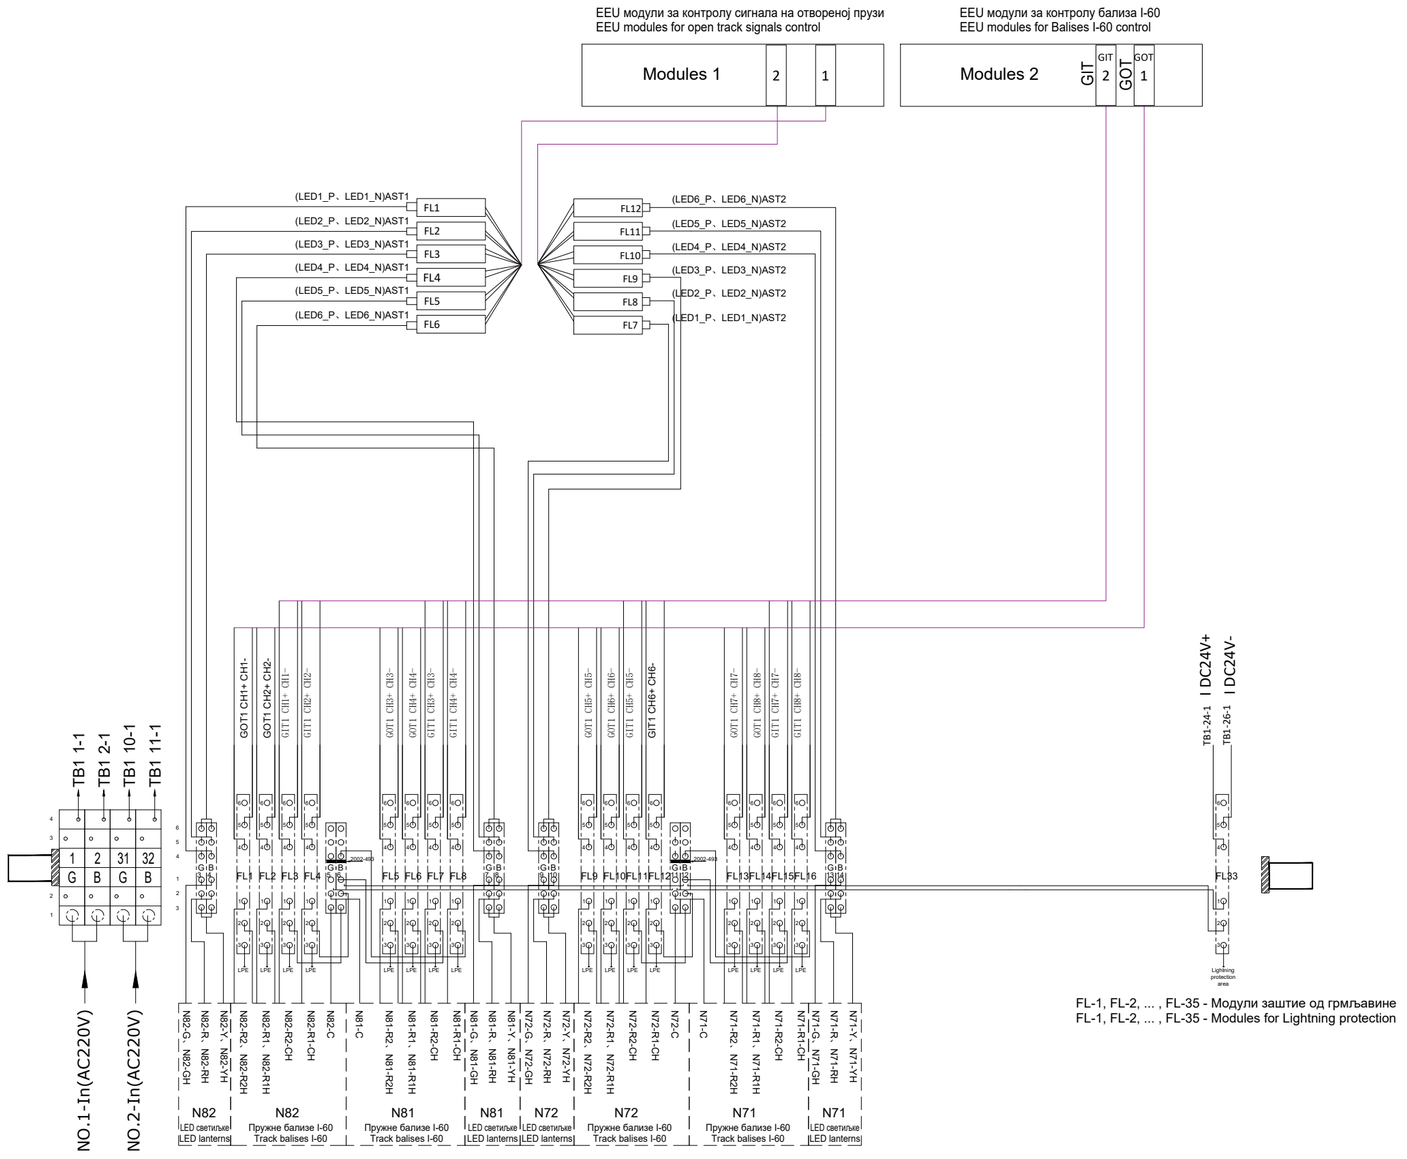

FL-1, FL-2, ... , FL-35 - Модули заштите од грмљавине
FL-1, FL-2, ... , FL-35 - Modules for Lightning protection

ИНЖЕЊЕРСКА КОМОРА СРБИЈЕ
Ђорђе Љ. Максимовић
дипл. инж. ел.
353 P422 17
ОДГОВОРНИ ПРОЈЕКТАНТ

Пројектант / Designer:
Институт Михајло Пупин доо
Волгина 15, 11000 Београд
www.pupin.rs

Извођач / Contractor: Конзорцијум / Joint Venture:
China Railway International Co., Ltd.
Serbia Ogranak Beograd
Rajka Mitića 8, 11000 Beograd
China Communication Construction Co.Ltd.
Serbia Ogranak Beograd-Savski Venac
Paje Adamova 2, 11000 Beograd

Инвеститор / Investor:
Инфраструктура железнице Србије а.д.
Немањина 6, 11000 Београд
www.infrazs.rs

Подизвођач / Subcontractor:
CRSC International Co., LTD.
Ogranak Beograd,
Omladinskih brigada 21, 11070 Novi Beograd

Објекат / Project:
Пруга Београд - Суботица - државна граница (Келебија), ДЕОНИЦА ПРУГЕ НОВИ САД - СУБОТИЦА - ДРЖАВНА ГРАНИЦА (КЕЛЕБИЈА), у Новом Саду, Кисачу, Степановићеву, Змајеву, Врбасу, Ловћенцу, Малом Иђошу, Бачкој Тополи, Жеднику, Наумовићеву и Суботици, у катастарским општинама наведеним на насловној страни техничке документације и на катастарским парцелама према списку приложеном у Главној свесци /

Belgrade - Subotica - State border (Kelebija) railway line, SECTION NOVI SAD - SUBOTICA STATE BORDER (KELEBIJA), at Novi Sad, Kisač, Stepanovićevo, Zmajevo, Vrbas, Lovćenac, Mali Iđoš, Bačka Topola, Žednik, Naumovićevo and Subotica, in cadastral municipalities listed on the cover page of this Design, on cadastral plots listed in General Volume

Врста техничке документације / Technical documentation type:
ПИО/ABD Пројекат изведеног објекта / As-built Design

Ознака и назив дела Пројекта / Designation and name of the part of design:
5/1.18 Осигурање међустаничног растојања Бачка Топола - Жедник /
Signalling/interlocking systems on the open track between Backa Topola and Zednik stations

Назив цртежа / Drawing name:
План повезивања сигналне опреме и дијаграм конфигурације модула у пружним сигналном контролерском ормару SCC4 који се контролишу из станице Жедник /
Wiring plan for connecting of signalling equipment and configuration diagram of module in trackside Signalling Control Cabinet SCC4 controlled in station Zednik

Одговорни пројектант / Responsible designer:
Ђорђе Максимовић, дипл.инж.ел.
Број лиценце / License number: 353 P422 17

Сарадници / Associates:
Владимир Бошковић, инж.маш.
Марко Ралић, дипл.ел.инж.

Број Пројекта / Design number:	Датум / Date:	Размера / Scale:	Број цртежа / Drawing number:
TS.700.255-5/1.18	Септембар / September 2024.	-	TS.700.255-5/1.18-C5

Ормар контроле сигнала:
Signal Control Cabinet: SCC 4

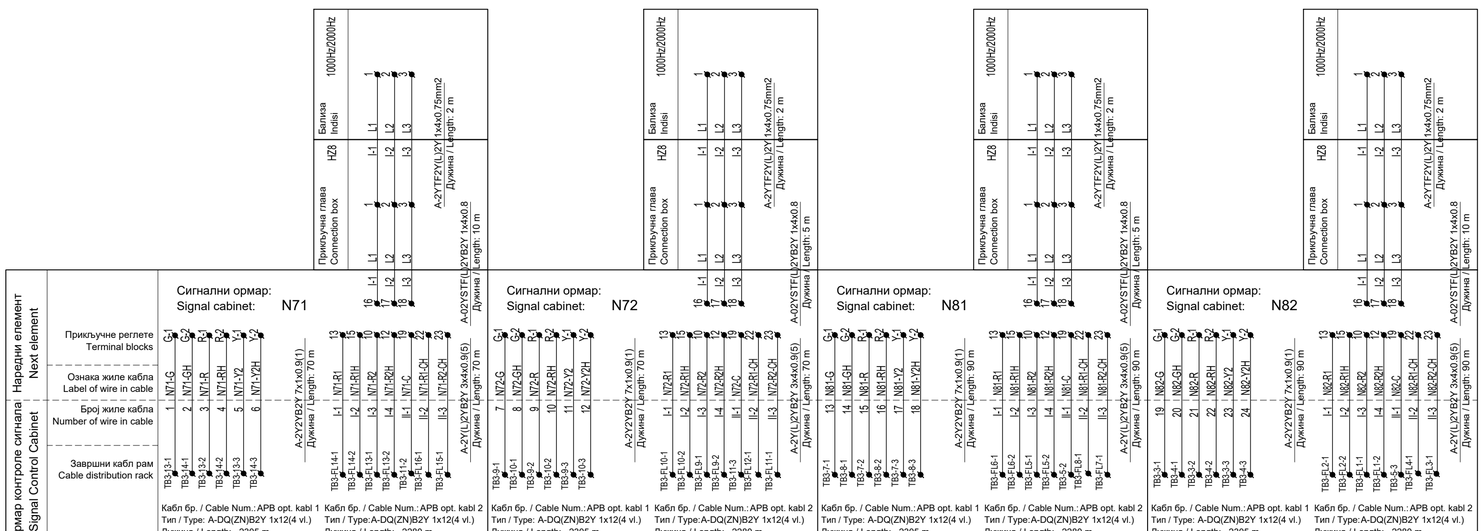

ИНЖЕЊЕРСКА КОМОРА СРБИЈЕ
Ђорђе Љ. Максимовић
дипл. инж. ел.
353 P422 17
ОДГОВОРНИ ПРОЈЕКТАНТ

Пројектант / Designer:
Институт Михајло Пупин доо
Волгина 15, 11000 Београд
www.pupin.rs

Извођач / Contractor: Конзорцијум / Joint Venture:
China Railway International Co., Ltd.
Serbia Ogranak Beograd
Rajka Mitića 8, 11000 Beograd
China Communication Construction Co.Ltd.
Serbia Ogranak Beograd-Savski Venac
Paje Adamova 2, 11000 Beograd

Инвеститор / Investor:
Инфраструктура железнице Србије а.д.
Немањина 6, 11000 Београд
www.infrazs.rs

Подизвођач / Subcontractor:
CRSC International Co., LTD.
Ogranak Beograd,
Omladinskih brigada 21, 11070 Novi Beograd

Објекат / Project:
Пруга Београд - Суботица - државна граница (Келебија), ДЕОНИЦА ПРУГЕ НОВИ САД - СУБОТИЦА - ДРЖАВНА ГРАНИЦА (КЕЛЕБИЈА), у Новом Саду, Кисачу, Степановићеву, Змајеву, Врбасу, Лођенцу, Малом Иђошу, Бачкој Тополи, Жеднику, Наумовићеву и Суботици, у катастарским општинама наведеним на насловној страни техничке документације и на катастарским парцелама према списку приложеном у Главној свесци /

Belgrade - Subotica - State border (Kelebija) railway line, SECTION NOVI SAD - SUBOTICA STATE BORDER (KELEBIJA), at Novi Sad, Kisač, Stepanovićevo, Zmajevo, Vrbas, Lovćenac, Mali Iđoš, Bačka Topola, Žednik, Naumovićevo and Subotica, in cadastral municipalities listed on the cover page of this Design, on cadastral plots listed in General Volume

Врста техничке документације / Technical documentation type:
ПИО/ABD Пројекат изведеног објекта / As-built Design

Ознака и назив дела Пројекта / Designation and name of the part of design:
5/1.18 Осигурање међустаничног растојања Бачка Топола - Жедник /
Signalling/interlocking systems on the open track between Backa Topola and Zednik stations

Назив цртежа / Drawing name:
План повезивања сигналне опреме и дијаграм конфигурације модула у пружним сигналном контролерском ормару SCC4 који се контролишу из станице Жедник /
Wiring plan for connecting of signalling equipment and configuration diagram of module in trackside Signalling Control Cabinet SCC4 controlled in station Zednik

Одговорни пројектант / Responsible designer:
Ђорђе Максимовић, дипл.инж.ел.
Број лиценце / License number: 353 P422 17

Сарадници / Associates:
Владимир Бошковић, инж.маш.
Марко Ралић, дипл.ел.инж.

Број Пројекта / Design number:	Датум / Date:	Размера / Scale:	Број цртежа / Drawing number:
TS.700.255-5/1.18	Септембар / September 2024.	-	TS.700.255-5/1.18-C5

DS6-60 ЕССУ - Кабинет са модулима за контролу удаљених сигналних елемената SCC5 (АПБ)
DS6-60 CBI - Signal control cabinet SCC5 (ABS)

	1	2	3	4	5	6	7	8
EEU-AC модули за сигнале / EEU-AC modules for signals	N102-G 1 2 N102-R N102-Y 3 4 N101-G N101-R 5 6 N101-Y 7 8		N92-G 1 2 N92-R N92-Y 3 4 N91-G N91-R 5 6 N91-Y 7 8		1 2 3 4 5 6 7 8		1 2 3 4 5 6 7 8	
Адреса модула Module address	30H		31H		32H		33H	

	9	10	11	12	13	14	15	16
EEU универзални I/O модули / EEU universal I/O modules	N102-R2 1 2 N102-R1 9 10 17 18 N101-R2 3 4 N101-R1 11 12 19 20 N92-R2 5 6 N92-R1 13 14 21 22 N91-R2 7 8 N91-R1 15 16 23 24		N102-R2 1 2 N102-R1 9 10 DY1 17 18 DY2 N101-R2 3 4 N101-R1 11 12 MK1 19 20 MK2 N92-R2 5 6 N92-R1 13 14 FAN 21 22 N91-R2 7 8 N91-R1 15 16 23 24		1 2 9 10 17 18 3 4 11 12 19 20 5 6 13 14 21 22 7 8 15 16 23 24		1 2 9 10 17 18 3 4 11 12 19 20 5 6 13 14 21 22 7 8 15 16 23 24	
Адреса модула Module address	34H (OUT)		35H (IN)		36H (OUT)		37H (IN)	

ИНЖЕЊЕРСКА КОМОРА СРБИЈЕ
Ђорђе Љ. Максимовић
дипл. инж. ел.
353 P422 17
ОДГОВОРНИ ПРОЈЕКТАНТ

Пројектант / Designer:
Институт Михајло Пупин доо
Волгина 15, 11000 Београд
www.pupin.rs

Извођач / Contractor: Конзорцијум / Joint Venture:
China Railway International Co., Ltd.
Serbia Ogranak Beograd
Rajka Mitića 8, 11000 Beograd
China Communication Construction Co.Ltd.
Serbia Ogranak Beograd-Savski Venac
Paje Adamova 2, 11000 Beograd

Инвеститор / Investor:
Инфраструктура железнице Србије а.д.
Немањина 6, 11000 Београд
www.infrazs.rs

Подизвођач / Subcontractor:
CRSC International Co., LTD.
Ogranak Beograd,
Omladinskih brigada 21, 11070 Novi Beograd

Објекат / Project:
Пруга Београд - Суботица - државна граница (Келебија), ДЕОНИЦА ПРУГЕ НОВИ САД - СУБОТИЦА - ДРЖАВНА ГРАНИЦА (КЕЛЕБИЈА), у Новом Саду, Кисачу, Степановићеву, Змајеву, Врбасу, Ловћенцу, Малом Иђошу, Бачкој Тополи, Жеднику, Наумовићеву и Суботици, у катастарским општинама наведеним на насловној страни техничке документације и на катастарским парцелама према списку приложеном у Главној свесци /

Belgrade - Subotica - State border (Kelebija) railway line, SECTION NOVI SAD - SUBOTICA STATE BORDER (KELEBIJA), at Novi Sad, Kisač, Stepanovićevo, Zmajevo, Vrbas, Lovćenac, Mali Iđoš, Bačka Topola, Žednik, Naumovićevo and Subotica, in cadastral municipalities listed on the cover page of this Design, on cadastral plots listed in General Volume

Врста техничке документације / Technical documentation type:
ПИО/ABD Пројекат изведеног објекта / As-built Design

Ознака и назив дела Пројекта / Designation and name of the part of design:
5/1.18 Осигурање међустаничног растојања Бачка Топола - Жедник /
Signalling/interlocking systems on the open track between Backa Topola and Zednik stations

Назив цртежа / Drawing name:
План повезивања сигналне опреме и дијаграм конфигурације модула у пружним сигналном контролерском ормару SCC5 који се контролишу из станице Жедник /
Wiring plan for connecting of signalling equipment and configuration diagram of module in trackside Signalling Control Cabinet SCC5 controlled in station Zednik

Одговорни пројектант / Responsible designer:
Ђорђе Максимовић, дипл.инж.ел.
Број лиценце / License number: 353 P422 17

Сарадници / Associates:
Владимир Бошковић, инж.маш.
Марко Ралић, дипл.ел.инж.

Број Пројекта / Design number:	Датум / Date:	Размера / Scale:	Број цртежа / Drawing number:
TS.700.255-5/1.18	Септембар / September 2024.	-	TS.700.255-5/1.18-C6

Отворена пруга Бачка Топола - Жедник, ормар са централизованом опремом SCC5
Open track between Backa Topola end Žednik stations, cabinet with centralized equipment SCC5

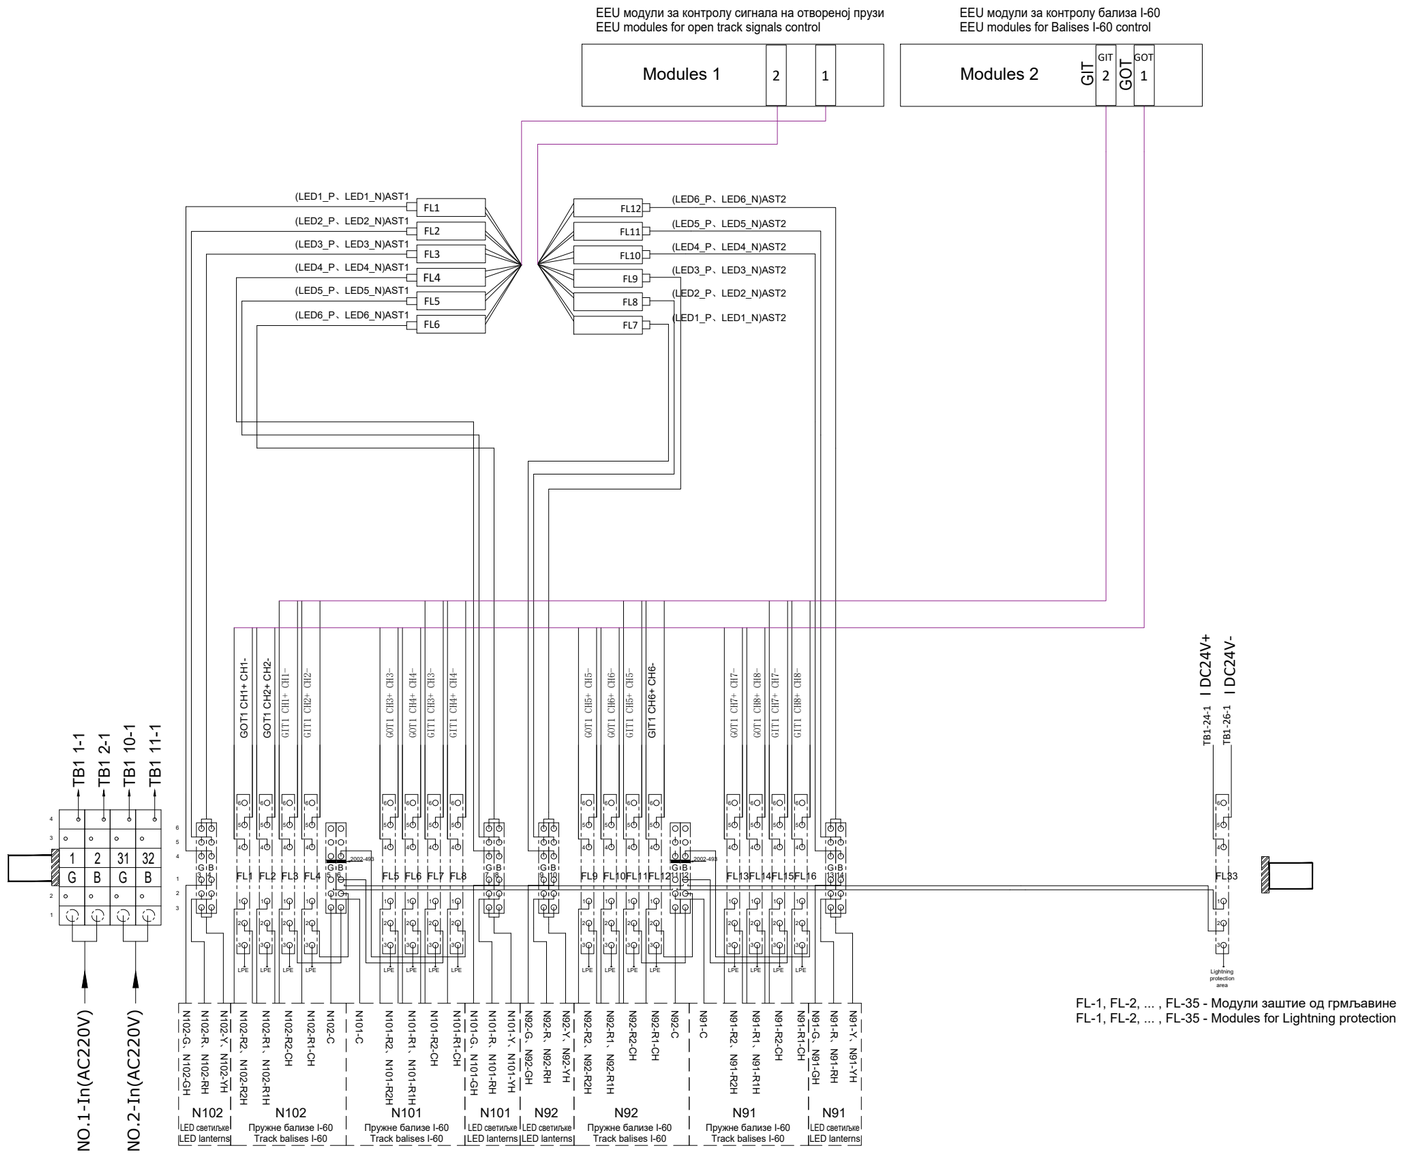

FL-1, FL-2, ... , FL-35 - Модули заштите од грмљавине
FL-1, FL-2, ... , FL-35 - Modules for Lightning protection

ИНЖЕЊЕРСКА КОМОРА СРБИЈЕ
Ђорђе Љ. Максимовић
дипл. инж. ел.
353 P422 17
ОДГОВОРНИ ПРОЈЕКТАНТ

Пројектант / Designer:
Институт Михајло Пупин доо
Волгина 15, 11000 Београд
www.pupin.rs

Извођач / Contractor: Конзорцијум / Joint Venture:
China Railway International Co., Ltd.
Serbia Ogranak Beograd
Rajka Mitića 8, 11000 Beograd
China Communication Construction Co.Ltd.
Serbia Ogranak Beograd-Savski Venac
Paje Adamova 2, 11000 Beograd

Инвеститор / Investor:
Инфраструктура железнице Србије а.д.
Немањина 6, 11000 Београд
www.infrazs.rs

Подизвођач / Subcontractor:
CRSC International Co., LTD.
Ogranak Beograd,
Omladinskih brigada 21, 11070 Novi Beograd

Објекат / Project:
Пруга Београд - Суботица - државна граница (Келебија), ДЕОНИЦА ПРУГЕ НОВИ САД - СУБОТИЦА - ДРЖАВНА ГРАНИЦА (КЕЛЕБИЈА), у Новом Саду, Кисачу, Степановићеву, Змајеву, Врбасу, Ловћенцу, Малом Иђошу, Бачкој Тополи, Жеднику, Наумовићеву и Суботици, у катастарским општинама наведеним на насловној страни техничке документације и на катастарским парцелама према списку приложеном у Главној свесци /

Belgrade - Subotica - State border (Kelebija) railway line, SECTION NOVI SAD - SUBOTICA STATE BORDER (KELEBIJA), at Novi Sad, Kisač, Stepanovićevo, Zmajevo, Vrbas, Lovćenac, Mali Iđoš, Bačka Topola, Žednik, Naumovićevo and Subotica, in cadastral municipalities listed on the cover page of this Design, on cadastral plots listed in General Volume

Врста техничке документације / Technical documentation type:
ПИО/ABD Пројекат изведеног објекта / As-built Design

Ознака и назив дела Пројекта / Designation and name of the part of design:
5/1.18 Осигурање међустаничног растојања Бачка Топола - Жедник /
Signalling/interlocking systems on the open track between Backa Topola and Zednik stations

Назив цртежа / Drawing name:
План повезивања сигналне опреме и дијаграм конфигурације модула у пружним сигналном контролерском ормару SCC5 који се контролишу из станице Жедник /
Wiring plan for connecting of signalling equipment and configuration diagram of module in trackside Signalling Control Cabinet SCC5 controlled in station Zednik

Одговорни пројектант / Responsible designer:
Ђорђе Максимовић, дипл.инж.ел.
Број лиценце / License number: 353 P422 17

Сарадници / Associates:
Владимир Бошковић, инж.маш.
Марко Ралић, дипл.ел.инж.

Број Пројекта / Design number:	Датум / Date:	Размера / Scale:	Број цртежа / Drawing number:
TS.700.255-5/1.18	Септембар / September 2024.	-	TS.700.255-5/1.18-C6

Ормар контроле сигнала:
Signal Control Cabinet: SCC 5

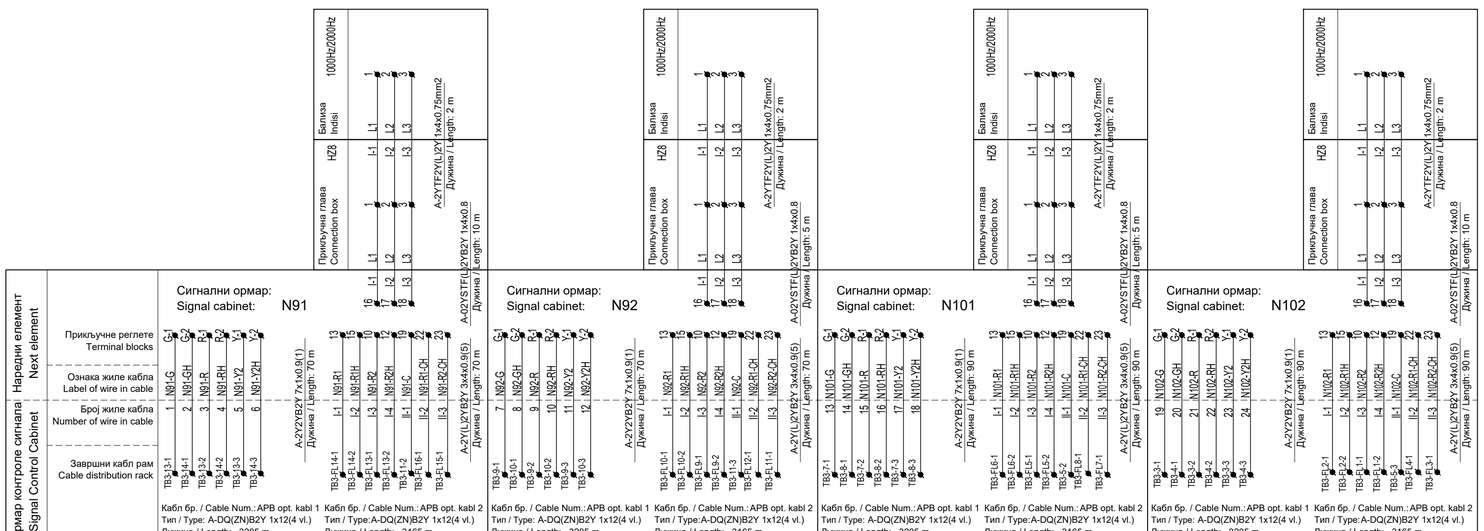

ИНЖЕЊЕРСКА КОМОРА СРБИЈЕ
Ђорђе Љ. Максимовић
дипл. инж. ел.
353 P422 17
ОДГОВОРНИ ПРОЈЕКТАНТ

Пројектант / Designer:
Институт Михајло Пупин доо
Волгина 15, 11000 Београд
www.pupin.rs

Извођач / Contractor: Конзорцијум / Joint Venture:
China Railway International Co., Ltd.
Serbia Ogranak Beograd
Rajka Mitića 8, 11000 Beograd
China Communication Construction Co.Ltd.
Serbia Ogranak Beograd-Savski Venac
Paje Adamova 2, 11000 Beograd

Инвеститор / Investor:
Инфраструктура железнице Србије а.д.
Немањина 6, 11000 Београд
www.infrazs.rs

Подизвођач / Subcontractor:
CRSC International Co., LTD.
Ogranak Beograd,
Omladinskih brigada 21, 11070 Novi Beograd

Објекат / Project:
Пруга Београд - Суботица - државна граница (Келебија), ДЕОНИЦА ПРУГЕ НОВИ САД - СУБОТИЦА - ДРЖАВНА ГРАНИЦА (КЕЛЕБИЈА), у Новом Саду, Кисачу, Степановићеву, Змајеву, Врбасу, Лођенцу, Малом Иђошу, Бачкој Тополи, Жеднику, Наумовићеву и Суботици, у катастарским општинама наведеним на насловној страни техничке документације и на катастарским парцелама према списку приложеном у Главној свесци /

Belgrade - Subotica - State border (Kelebija) railway line, SECTION NOVI SAD - SUBOTICA STATE BORDER (KELEBIJA), at Novi Sad, Kisač, Stepanovićevo, Zmajevo, Vrbas, Lovćenac, Mali Iđoš, Bačka Topola, Žednik, Naumovićevo and Subotica, in cadastral municipalities listed on the cover page of this Design, on cadastral plots listed in General Volume

Врста техничке документације / Technical documentation type:
ПИО/ABD Пројекат изведеног објекта / As-built Design

Ознака и назив дела Пројекта / Designation and name of the part of design:
5/1.18 Осигурање међустаничног растојања Бачка Топола - Жедник /
Signalling/interlocking systems on the open track between Backa Topola and Zednik stations

Назив цртежа / Drawing name:
План повезивања сигналне опреме и дијаграм конфигурације модула у пружним сигналном контролерском ормару SCC5 који се контролишу из станице Жедник /
Wiring plan for connecting of signalling equipment and configuration diagram of module in trackside Signalling Control Cabinet SCC5 controlled in station Zednik

Одговорни пројектант / Responsible designer:
Ђорђе Максимовић, дипл.инж.ел.
Број лиценце / License number: 353 P422 17

Сарадници / Associates:
Владимир Бошковић, инж.маш.
Марко Ралић, дипл.ел.инж.

Број Пројекта / Design number:	Датум / Date:	Размера / Scale:	Број цртежа / Drawing number:
TS.700.255-5/1.18	Септембар / September 2024.	-	TS.700.255-5/1.18-C6

Отворена пруга између станица Бачка Топола - Жедник, ормар са централизованом опремом ACC1, повезивање сензора бројача осовина система FAdC R2
Open track between and Backa Topola end Žednik stations, cabinet with centralized equipment ACC1, connection axle counter sensors of system FAdC R2

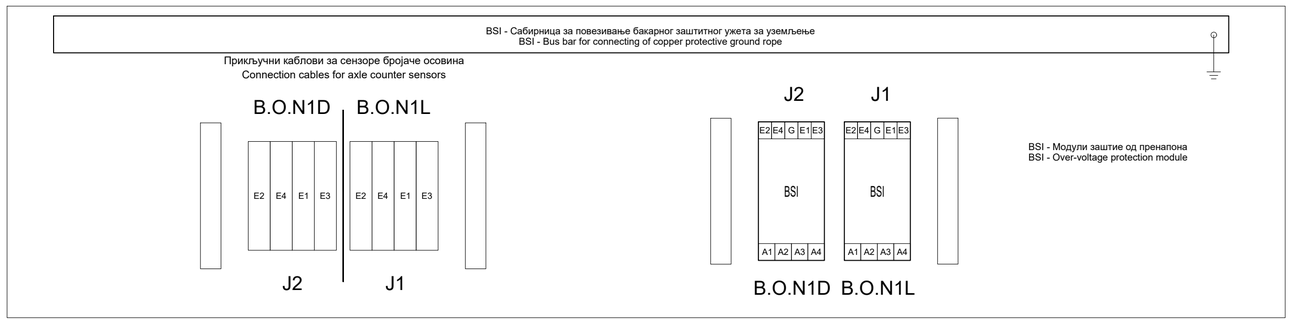

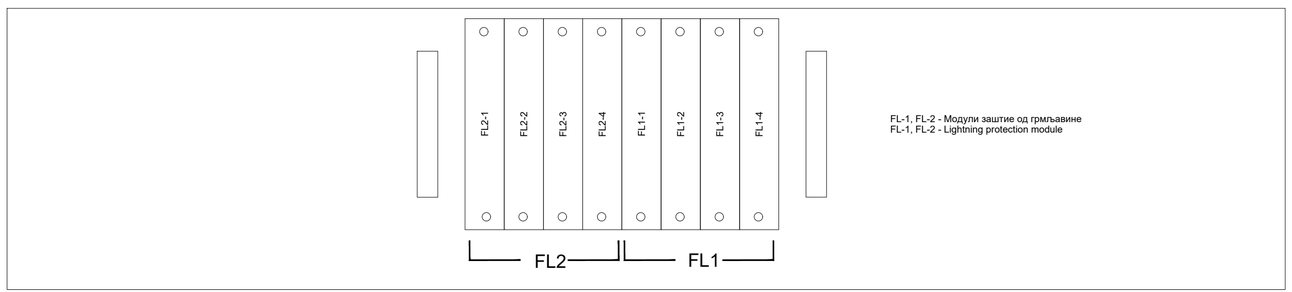

Ормар контроле бројача осовина:
Axle counter Control Cabinet: ACC 1

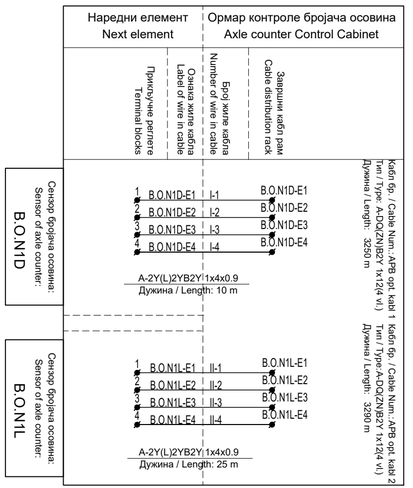

ИНЖЕЊЕРСКА КОМОРА СРБИЈЕ
Ђорђе Љ. Максимовић
дипл. инж. ел.
353 P422 17
ОДГОВОРНИ ПРОЈЕКТАНТ

Пројектант / Designer:
Институт Михајло Пупин доо
Волгина 15, 11000 Београд
www.pupin.rs

Извођач / Contractor: Конзорцијум / Joint Venture:
China Railway International Co., Ltd.
Serbia Ogranak Beograd
Rajka Mitića 8, 11000 Beograd
China Communication Construction Co.Ltd.
Serbia Ogranak Beograd-Savski Venac
Paje Adamova 2, 11000 Beograd

Инвеститор / Investor:
Инфраструктура железнице Србије а.д.
Немањина 6, 11000 Београд
www.infrazs.rs

Подизвођач / Subcontractor:
CRSC International Co., LTD.
Ogranak Beograd,
Omladinskih brigada 21, 11070 Novi Beograd

Објекат / Project:
Пруга Београд - Суботица - државна граница (Келебија), ДЕОНИЦА ПРУГЕ НОВИ САД - СУБОТИЦА - ДРЖАВНА ГРАНИЦА (КЕЛЕБИЈА), у Новом Саду, Кисачу, Степановићеву, Змајеву, Врбасу, Ловћенцу, Малом Иђошу, Бачкој Тополи, Жеднику, Наумовићеву и Суботици, у катастарским општинама наведеним на насловној страни техничке документације и на катастарским парцелама према списку приложеном у Главној свесци /

Belgrade - Subotica - State border (Kelebija) railway line, SECTION NOVI SAD - SUBOTICA STATE BORDER (KELEBIJA), at Novi Sad, Kisač, Stepanovićevo, Zmajevo, Vrbas, Lovćenac, Mali Iđoš, Bačka Topola, Žednik, Naumovićevo and Subotica, in cadastral municipalities listed on the cover page of this Design, on cadastral plots listed in General Volume

Врста техничке документације / Technical documentation type:
ПИО/ABD Пројекат изведеног објекта / As-built Design

Ознака и назив дела Пројекта / Designation and name of the part of design:
5/1.18 Осигурање међустаничног растојања Бачка Топола - Жедник /
Signalling/interlocking systems on the open track between Backa Topola and Zednik stations

Назив цртежа / Drawing name:
План повезивања сензора бројача осовина и дијаграм конфигурације модула у пружним контролерским ормарима бројача осовина ACC1 који се контролише из станице Бачка Топола /
Wiring plan for connecting of axle counter sensors and configuration diagram of module in trackside axle counter control cabinets ACC1 controlled in station Backa Topola

Одговорни пројектант / Responsible designer:
Ђорђе Максимовић, дипл.инж.ел.
Број лиценце / License number: 353 P422 17

Сарадници / Associates:
Владимир Бошковић, инж.маш.
Марко Ралић, дипл.ел.инж.

Број Пројекта / Design number:	Датум / Date:	Размера / Scale:	Број цртежа / Drawing number:
TS.700.255-5/1.18	Септембар / September 2024.	-	TS.700.255-5/1.18-C7

Отворена пруга Бачка Топола - Жедник, ормар са централизованом опремом бројача осовина ARCC
Open track between Backa Topola end Žednik stations, cabinet with centralized axle counter equipment ARCC

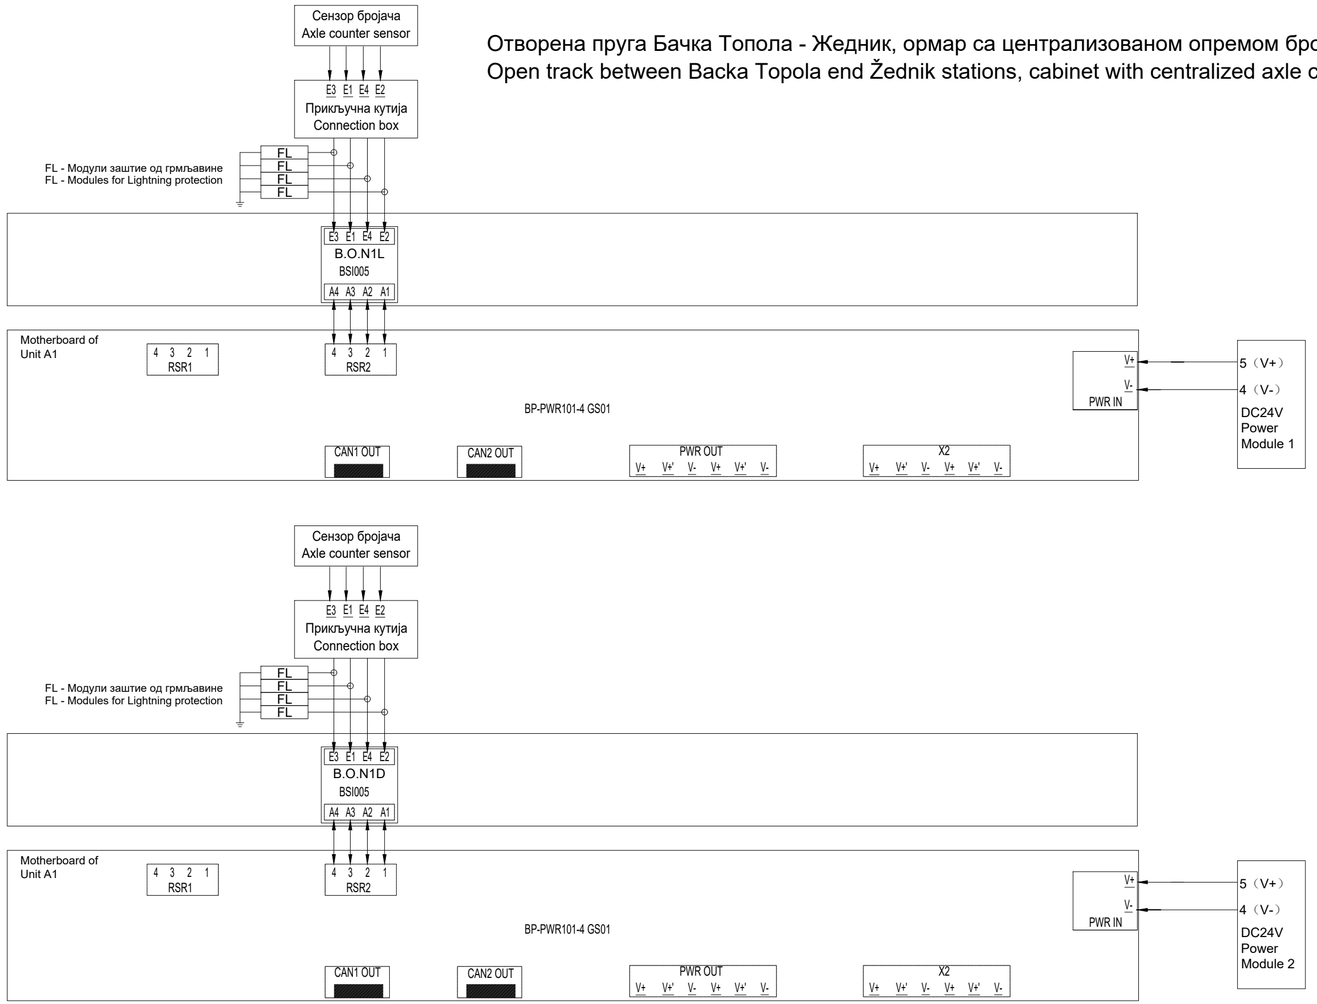

ИНЖЕЊЕРСКА КОМОРА СРБИЈЕ
Ђорђе Љ. Максимовић
дипл. инж. ел.
353 P422 17
ОДГОВОРНИ ПРОЈЕКТАНТ

Пројектант / Designer:
Институт Михајло Пупин доо
Волгина 15, 11000 Београд
www.pupin.rs

Извођач / Contractor: Конзорцијум / Joint Venture:
China Railway International Co., Ltd.
Serbia Ogranak Beograd
Rajka Mišića 8, 11000 Beograd
China Communication Construction Co.Ltd.
Serbia Ogranak Beograd-Savski Venac
Paje Adamova 2, 11000 Beograd

Инвеститор / Investor:
Инфраструктура железнице Србије а.д.
Немањина 6, 11000 Београд
www.infrazs.rs

Подизвођач / Subcontractor:
CRSC International Co., LTD.
Ogranak Beograd,
Omladinskih brigada 21, 11070 Novi Beograd

Објекат / Project:
Пруга Београд - Суботица - државна граница (Келебија), ДЕОНИЦА ПРУГЕ НОВИ САД - СУБОТИЦА - ДРЖАВНА ГРАНИЦА (КЕЛЕБИЈА), у Новом Саду, Кисачу, Степановићеву, Змајеву, Врбасу, Ловћенцу, Малом Иђошу, Бачкој Тополи, Жеднику, Наумовићеву и Суботици, у катастарским општинама наведеним на насловној страни техничке документације и на катастарским парцелама према списку приложеном у Главној свесци /

Belgrade - Subotica - State border (Kelebija) railway line, SECTION NOVI SAD - SUBOTICA STATE BORDER (KELEBIJA), at Novi Sad, Kisač, Stepanovićevo, Zmajevo, Vrbas, Lovćenac, Mali Iđoš, Bačka Topola, Žednik, Naumovićevo and Subotica, in cadastral municipalities listed on the cover page of this Design, on cadastral plots listed in General Volume

Врста техничке документације / Technical documentation type:
ПИО/ABD Пројекат изведеног објекта / As-built Design

Ознака и назив дела Пројекта / Designation and name of the part of design:
5/1.18 Осигурање међустаничног растојања Бачка Топола - Жедник /
Signalling/interlocking systems on the open track between Backa Topola and Zednik stations

Назив цртежа / Drawing name:
План повезивања сензора бројача осовина и дијаграм конфигурације модула у пружним контролерским ормарима бројача осовина ACC1 који се контролише из станице Бачка Топола /
Wiring plan for connecting of axle counter sensors and configuration diagram of module in trackside axle counter control cabinets ACC1 controlled in station Backa Topola

Одговорни пројектант / Responsible designer:
Ђорђе Максимовић, дипл.инж.ел.
Број лиценце / License number: 353 P422 17

Сарадници / Associates:
Владимир Бошковић, инж.маш.
Марко Ралић, дипл.ел.инж.

Број Пројекта / Design number:	Датум / Date:	Размера / Scale:	Број цртежа / Drawing number:
TS.700.255-5/1.18	Септембар / September 2024.	-	TS.700.255-5/1.18-C7

Типски цреж повезивања напајања ормар са централизованом опремом ACC
Typical drawing of connecting the power supply of centralized cabinet ACC

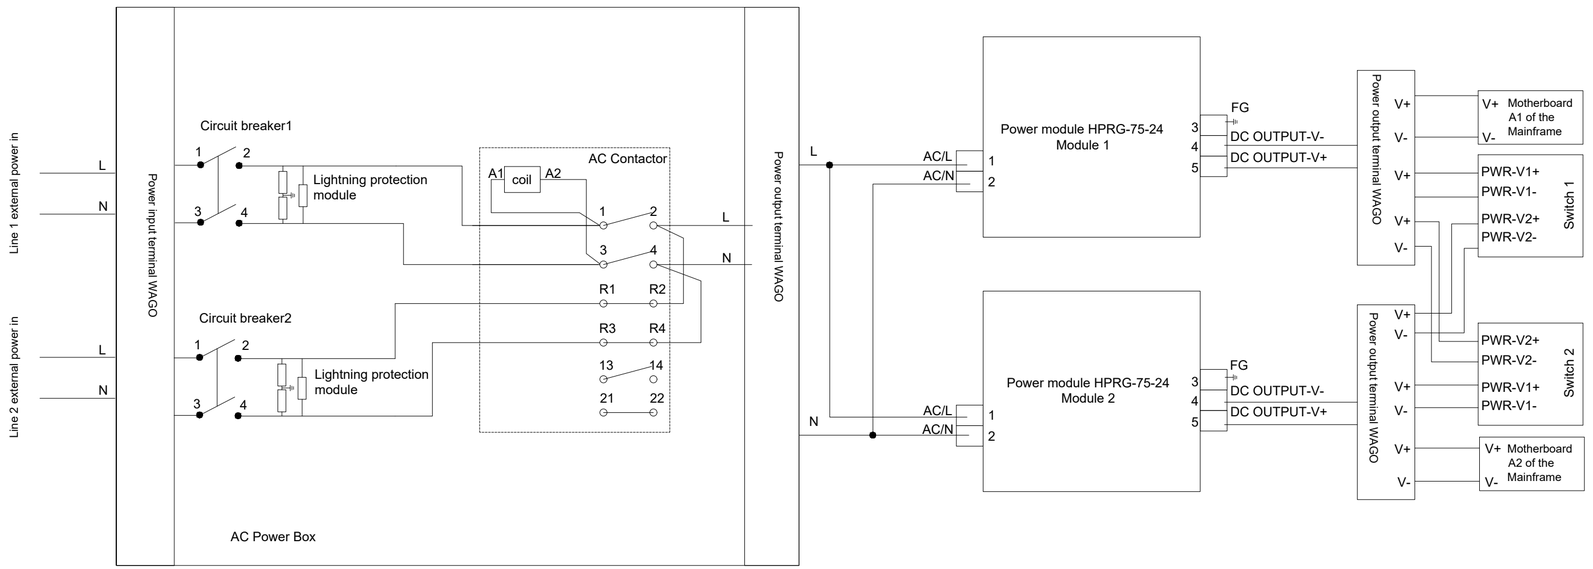

ИНЖЕЊЕРСКА КОМОРА СРБИЈЕ
Ђорђе Љ. Максимовић
дипл. инж. ел.
353 P422 17
ОДГОВОРНИ ПРОЈЕКТАНТ

Пројектант / Designer:
Институт Михајло Пупин доо
Волгина 15, 11000 Београд
www.pupin.rs

Извођач / Contractor: Конзорцијум / Joint Venture:
China Railway International Co., Ltd.
Serbia Ogranak Beograd
Rajka Mišića 8, 11000 Beograd
China Communication Construction Co.Ltd.
Serbia Ogranak Beograd-Savski Venac
Paje Adamova 2, 11000 Beograd

Инвеститор / Investor:
Инфраструктура железнице Србије а.д.
Немањина 6, 11000 Београд
www.infrazs.rs

Подизвођач / Subcontractor:
CRSC International Co., LTD.
Ogranak Beograd,
Omladinskih brigada 21, 11070 Novi Beograd

Објекат / Project:
Пруга Београд - Суботица - државна граница (Келебија), ДЕОНИЦА ПРУГЕ НОВИ САД - СУБОТИЦА - ДРЖАВНА ГРАНИЦА (КЕЛЕБИЈА), у Новом Саду, Кисачу, Степановићеву, Змајеву, Врбасу, Ловћенцу, Малом Иђошу, Бачкој Тополи, Жеднику, Наумовићеву и Суботици, у катастарским општинама наведеним на насловној страни техничке документације и на катастарским парцелама према списку приложеном у Главној свесци /

Belgrade - Subotica - State border (Kelebija) railway line, SECTION NOVI SAD - SUBOTICA STATE BORDER (KELEBIJA), at Novi Sad, Kisač, Stepanovićevo, Zmajevo, Vrbas, Lovćenac, Mali Iđoš, Bačka Topola, Žednik, Naumovićevo and Subotica, in cadastral municipalities listed on the cover page of this Design, on cadastral plots listed in General Volume

Врста техничке документације / Technical documentation type:
ПИО/ABD Пројекат изведеног објекта / As-built Design

Ознака и назив дела Пројекта / Designation and name of the part of design:
5/1.18 Осигурање међустаничног растојања Бачка Топола - Жедник /
Signalling/interlocking systems on the open track between Backa Topola and Zednik stations

Назив цртежа / Drawing name:
План повезивања сензора бројача осовина и дијаграм конфигурације модула у пружним контролерским ормарима бројача осовина ACC1 који се контролише из станице Бачка Топола /
Wiring plan for connecting of axle counter sensors and configuration diagram of module in trackside axle counter control cabinets ACC1 controlled in station Backa Topola

Одговорни пројектант / Responsible designer:
Ђорђе Максимовић, дипл.инж.ел.
Број лиценце / License number: 353 P422 17

Сарадници / Associates:
Владимир Бошковић, инж.маш.
Марко Ралић, дипл.ел.инж.

Број Пројекта / Design number:	Датум / Date:	Размера / Scale:	Број цртежа / Drawing number:
TS.700.255-5/1.18	Септембар / September 2024.	-	TS.700.255-5/1.18-C7

Отворена пруга између станица Бачка Топола - Жедник, ормар са централизованом опремом ACC2, повезивање сензора бројача осовина система FAdC R2
Open track between and Backa Topola end Žednik stations, cabinet with centralized equipment ACC2, connection axle counter sensors of system FAdC R2

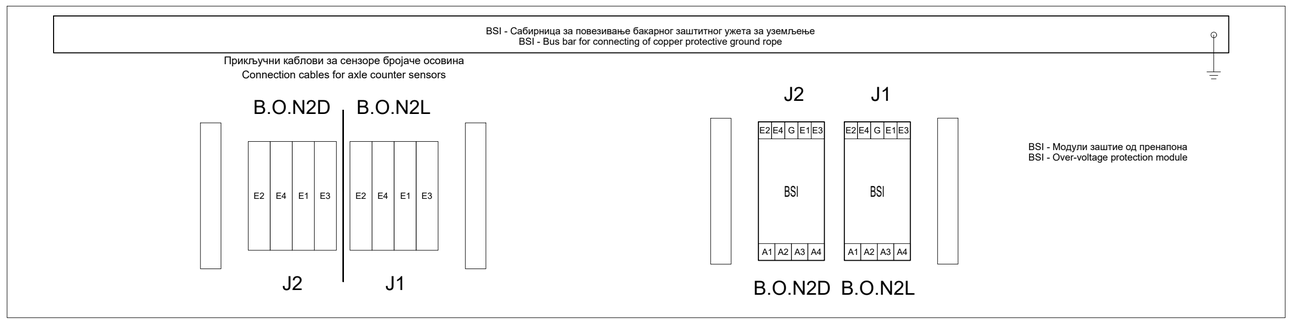

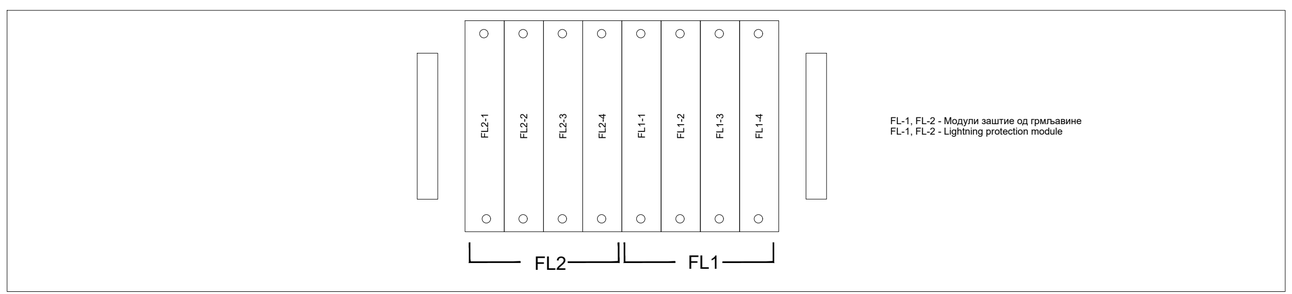

Ормар контроле бројача осовина:
Axle counter Control Cabinet: ACC 2

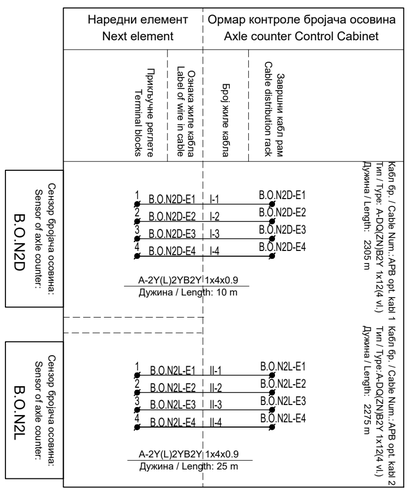

Пројектант / Designer:
Институт Михајло Пупин доо
Волгина 15, 11000 Београд
www.pupin.rs

Извођач / Contractor: Конзорцијум / Joint Venture:
China Railway International Co., Ltd.
Serbia Ogranak Beograd
Rajka Mišića 8, 11000 Beograd
China Communication Construction Co.Ltd.
Serbia Ogranak Beograd-Savski Venac
Paje Adamova 2, 11000 Beograd

Инвеститор / Investor:
Инфраструктура железнице Србије а.д.
Немањина 6, 11000 Београд
www.infrazs.rs

Подизвођач / Subcontractor:
CRSC International Co., LTD.
Ogranak Beograd,
Omladinskih brigada 21, 11070 Novi Beograd

Објекат / Project:
Пруга Београд - Суботица - државна граница (Келебија), ДЕОНИЦА ПРУГЕ НОВИ САД - СУБОТИЦА - ДРЖАВНА ГРАНИЦА (КЕЛЕБИЈА), у Новом Саду, Кисачу, Степановићеву, Змајеву, Врбасу, Ловћенцу, Малом Иђошу, Бачкој Тополи, Жеднику, Наумовићеву и Суботици, у катастарским општинама наведеним на насловној страни техничке документације и на катастарским парцелама према списку приложеном у Главној свесци /

Belgrade - Subotica - State border (Kelebija) railway line, SECTION NOVI SAD - SUBOTICA STATE BORDER (KELEBIJA), at Novi Sad, Kisač, Stepanovićevo, Zmajevo, Vrbas, Lovćenac, Mali Iđoš, Bačka Topola, Žednik, Naumovićevo and Subotica, in cadastral municipalities listed on the cover page of this Design, on cadastral plots listed in General Volume

Врста техничке документације / Technical documentation type:
ПИО/ABD Пројекат изведеног објекта / As-built Design

Ознака и назив дела Пројекта / Designation and name of the part of design:
5/1.18 Осигурање међустаничног растојања Бачка Топола - Жедник /
Signalling/interlocking systems on the open track between Backa Topola and Zednik stations

Назив цртежа / Drawing name:
План повезивања сензора бројача осовина и дијаграм конфигурације модула у пружним контролерским ормарима бројача осовина ACC2 који се контролише из станице Бачка Топола /
Wiring plan for connecting of axle counter sensors and configuration diagram of module in trackside axle counter control cabinets ACC2 controlled in station Backa Topola

Одговорни пројектант / Responsible designer:	Сарадници / Associates:		
Ђорђе Максимовић, дипл.инж.ел. Број лиценце / License number: 353 P422 17	Владимир Бошковић, инж.маш. Марко Ралић, дипл.ел.инж.		
Број Пројекта / Design number:	Датум / Date:	Размера / Scale:	Број цртежа / Drawing number:
TS.700.255-5/1.18	Септембар / September 2024.	-	TS.700.255-5/1.18-C8

Отворена пруга Бачка Топола - Жедник, ормар са централизованом опремом бројача осовина ARCC
Open track between Backa Topola end Žednik stations, cabinet with centralized axle counter equipment ARCC

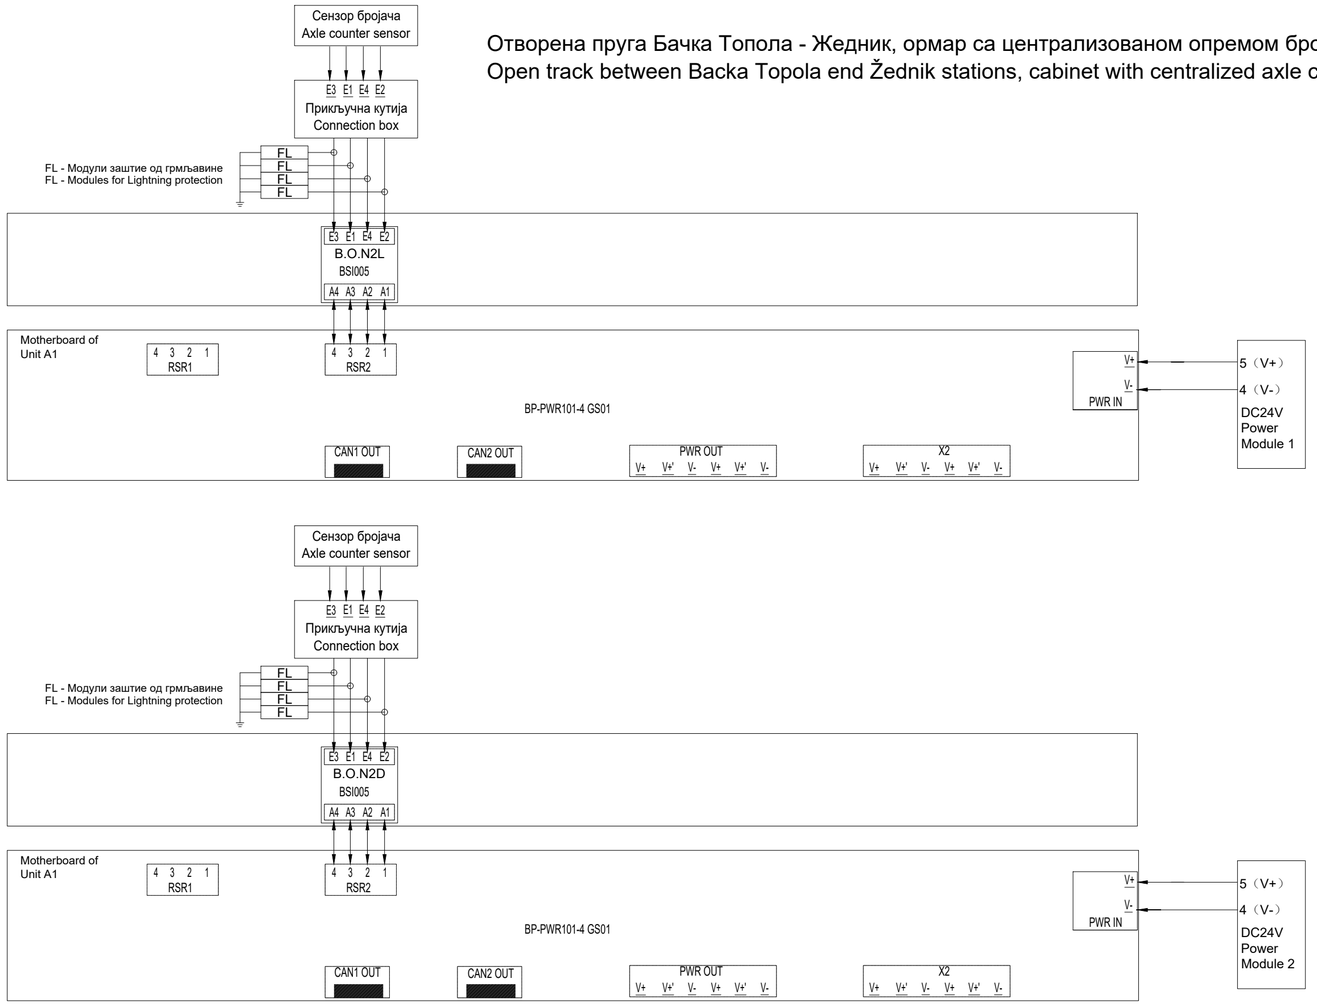

ИНЖЕЊЕРСКА КОМОРА СРБИЈЕ
Ђорђе Љ. Максимовић
дипл. инж. ел.
353 P422 17
ОДГОВОРНИ ПРОЈЕКТАНТ

Пројектант / Designer:
Институт Михајло Пупин доо
Волгина 15, 11000 Београд
www.pupin.rs

Извођач / Contractor: Конзорцијум / Joint Venture:
China Railway International Co., Ltd.
Serbia Ogranak Beograd
Rajka Mišića 8, 11000 Beograd
China Communication Construction Co.Ltd.
Serbia Ogranak Beograd-Savski Venac
Paje Adamova 2, 11000 Beograd

Инвеститор / Investor:
Инфраструктура железнице Србије а.д.
Немањина 6, 11000 Београд
www.infrazs.rs

Подизвођач / Subcontractor:
CRSC International Co., LTD.
Ogranak Beograd,
Omladinskih brigada 21, 11070 Novi Beograd

Објекат / Project:
Пруга Београд - Суботица - државна граница (Келебија), ДЕОНИЦА ПРУГЕ НОВИ САД - СУБОТИЦА - ДРЖАВНА ГРАНИЦА (КЕЛЕБИЈА), у Новом Саду, Кисачу, Степановићеву, Змајеву, Врбасу, Ловћенцу, Малом Иђошу, Бачкој Тополи, Жеднику, Наумовићеву и Суботици, у катастарским општинама наведеним на насловној страни техничке документације и на катастарским парцелама према списку приложеном у Главној свесци /

Belgrade - Subotica - State border (Kelebija) railway line, SECTION NOVI SAD - SUBOTICA STATE BORDER (KELEBIJA), at Novi Sad, Kisač, Stepanovićevo, Zmajevo, Vrbas, Lovćenac, Mali Iđoš, Bačka Topola, Žednik, Naumovićevo and Subotica, in cadastral municipalities listed on the cover page of this Design, on cadastral plots listed in General Volume

Врста техничке документације / Technical documentation type:
ПИО/ABD Пројекат изведеног објекта / As-built Design

Ознака и назив дела Пројекта / Designation and name of the part of design:
5/1.18 Осигурање међустаничног растојања Бачка Топола - Жедник /
Signalling/interlocking systems on the open track between Backa Topola and Zednik stations

Назив цртежа / Drawing name:
План повезивања сензора бројача осовина и дијаграм конфигурације модула у пружним контролерским ормарима бројача осовина ACC2 који се контролише из станице Бачка Топола /
Wiring plan for connecting of axle counter sensors and configuration diagram of module in trackside axle counter control cabinets ACC2 controlled in station Backa Topola

Одговорни пројектант / Responsible designer:
Ђорђе Максимовић, дипл.инж.ел.
Број лиценце / License number: 353 P422 17

Сарадници / Associates:
Владимир Бошковић, инж.маш.
Марко Ралић, дипл.ел.инж.

Број Пројекта / Design number:	Датум / Date:	Размера / Scale:	Број цртежа / Drawing number:
TS.700.255-5/1.18	Септембар / September 2024.	-	TS.700.255-5/1.18-C8

Типски цреж повезивања напајања ормар са централизованом опремом ACC
Typical drawing of connecting the power supply of centralized cabinet ACC

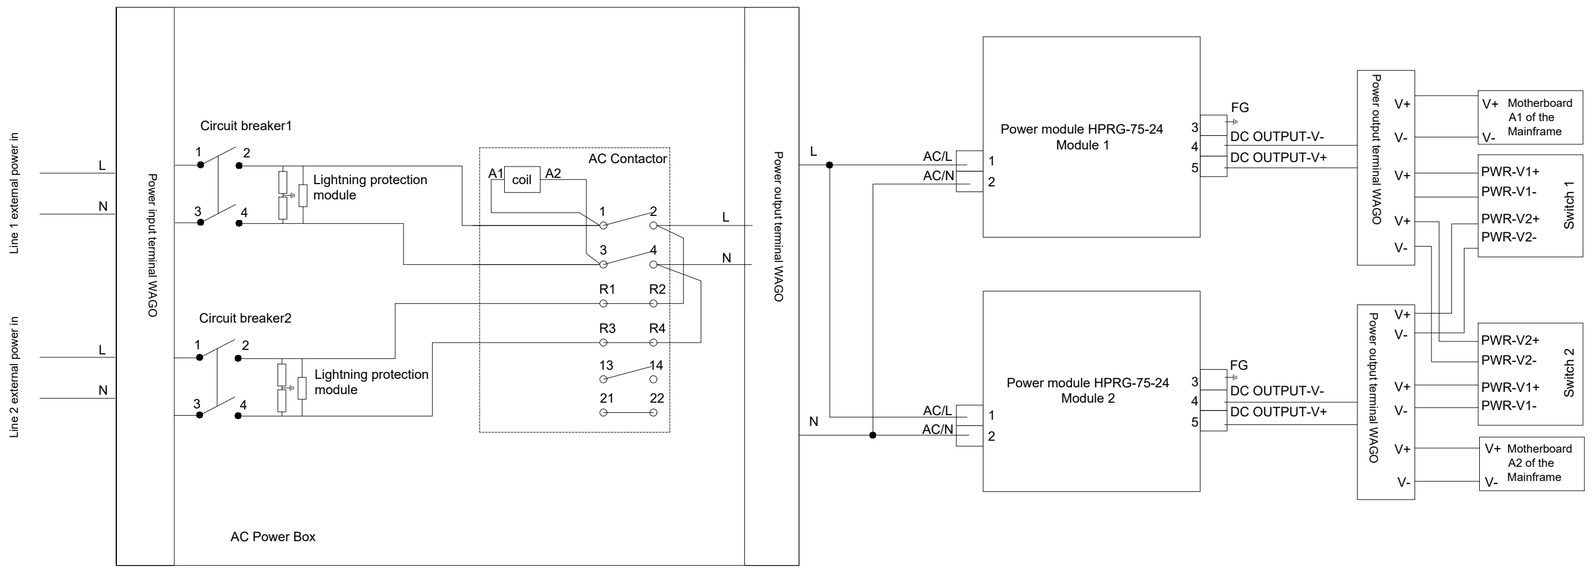

ИНЖЕЊЕРСКА КОМОРА СРБИЈЕ
Ђорђе Љ. Максимовић
дипл. инж. ел.
353 P422 17
ОДГОВОРНИ ПРОЈЕКТАНТ

Пројектант / Designer:
Институт Михајло Пупин доо
Волгина 15, 11000 Београд
www.pupin.rs

Извођач / Contractor: Конзорцијум / Joint Venture:
China Railway International Co., Ltd.
Serbia Ogranak Beograd
Rajka Mišića 8, 11000 Beograd
China Communication Construction Co.Ltd.
Serbia Ogranak Beograd-Savski Venac
Paje Adamova 2, 11000 Beograd

Инвеститор / Investor:
Инфраструктура железнице Србије а.д.
Немањина 6, 11000 Београд
www.infrazs.rs

Подизвођач / Subcontractor:
CRSC International Co., LTD.
Ogranak Beograd,
Omladinskih brigada 21, 11070 Novi Beograd

Објекат / Project:
Пруга Београд - Суботица - државна граница (Келебија), ДЕОНИЦА ПРУГЕ НОВИ САД - СУБОТИЦА - ДРЖАВНА ГРАНИЦА (КЕЛЕБИЈА), у Новом Саду, Кисачу, Степановићеву, Змајеву, Врбасу, Ловћенцу, Малом Иђошу, Бачкој Тополи, Жеднику, Наумовићеву и Суботици, у катастарским општинама наведеним на насловној страни техничке документације и на катастарским парцелама према списку приложеном у Главној свесци /

Belgrade - Subotica - State border (Kelebija) railway line, SECTION NOVI SAD - SUBOTICA STATE BORDER (KELEBIJA), at Novi Sad, Kisač, Stepanovićevo, Zmajevo, Vrbas, Lovćenac, Mali Iđoš, Bačka Topola, Žednik, Naumovićevo and Subotica, in cadastral municipalities listed on the cover page of this Design, on cadastral plots listed in General Volume

Врста техничке документације / Technical documentation type:
ПИО/ABD Пројекат изведеног објекта / As-built Design

Ознака и назив дела Пројекта / Designation and name of the part of design:
5/1.18 Осигурање међустаничног растојања Бачка Топола - Жедник /
Signalling/interlocking systems on the open track between Backa Topola and Zednik stations

Назив цртежа / Drawing name:
План повезивања сензора бројача осовина и дијаграм конфигурације модула у пружним контролерским ормарима бројача осовина ACC2 који се контролише из станице Бачка Топола /
Wiring plan for connecting of axle counter sensors and configuration diagram of module in trackside axle counter control cabinets ACC2 controlled in station Backa Topola

Одговорни пројектант / Responsible designer:
Ђорђе Максимовић, дипл.инж.ел.
Број лиценце / License number: 353 P422 17

Сарадници / Associates:
Владимир Бошковић, инж.маш.
Марко Ралић, дипл.ел.инж.

Број Пројекта / Design number:	Датум / Date:	Размера / Scale:	Број цртежа / Drawing number:
TS.700.255-5/1.18	Септембар / September 2024.	-	TS.700.255-5/1.18-C8

Отворена пруга између станица Бачка Топола - Жедник, ормар са централизованом опремом ACC3, повезивање сензора бројача осовина система FAdC R2
Open track between and Backa Topola end Žednik stations, cabinet with centralized equipment ACC3, connection axle counter sensors of system FAdC R2

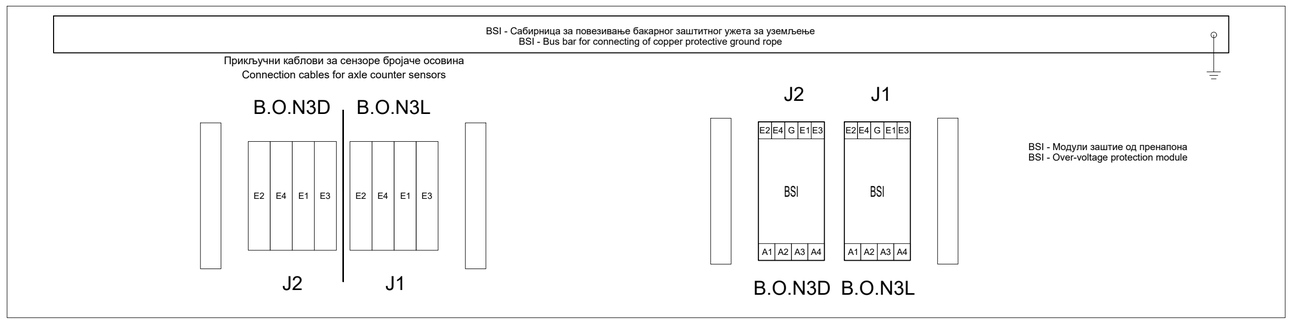

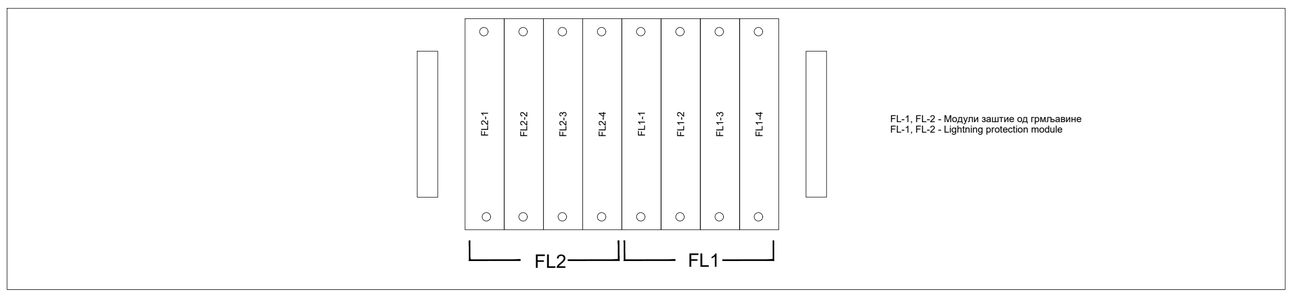

Ормар контроле бројача осовина:
Axle counter Control Cabinet: ACC 3

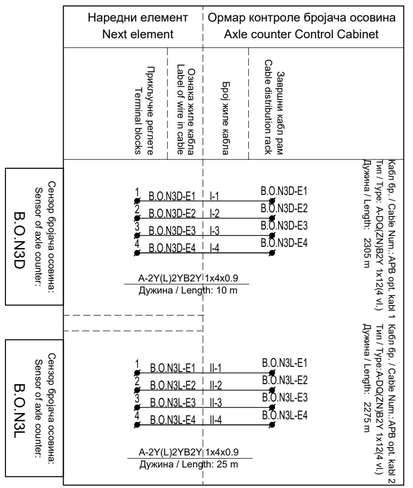

ИНЖЕЊЕРСКА КОМОРА СРБИЈЕ
Ђорђе Љ. Максимовић
дипл. инж. ел.
353 P422 17
ОДГОВОРНИ ПРОЈЕКТАНТ

Лист: 01 од 03
Sheet: 01 of 03

Пројектант / Designer:
Институт Михајло Пупин доо
Волгина 15, 11000 Београд
www.pupin.rs

Извођач / Contractor: Конзорцијум / Joint Venture:
China Railway International Co., Ltd.
Serbia Ogranak Beograd
Rajka Mišića 8, 11000 Beograd
China Communication Construction Co.Ltd.
Serbia Ogranak Beograd-Savski Venac
Paje Adamova 2, 11000 Beograd

Инвеститор / Investor:
Инфраструктура железнице Србије а.д.
Немањина 6, 11000 Београд
www.infrazs.rs

Подизвођач / Subcontractor:
CRSC International Co., LTD.
Ogranak Beograd,
Omladinskih brigada 21, 11070 Novi Beograd

Објекат / Project:
Пруга Београд - Суботица - државна граница (Келебија), ДЕОНИЦА ПРУГЕ НОВИ САД - СУБОТИЦА - ДРЖАВНА ГРАНИЦА (КЕЛЕБИЈА), у Новом Саду, Кисачу, Степановићеву, Змајеву, Врбасу, Ловћенцу, Малом Иђошу, Бачкој Тополи, Жеднику, Наумовићеву и Суботици, у катастарским општинама наведеним на насловној страни техничке документације и на катастарским парцелама према списку приложеном у Главној свесци /

Belgrade - Subotica - State border (Kelebija) railway line, SECTION NOVI SAD - SUBOTICA STATE BORDER (KELEBIJA), at Novi Sad, Kisač, Stepanovićevo, Zmajevo, Vrbas, Lovćenac, Mali Iđoš, Bačka Topola, Žednik, Naumovićevo and Subotica, in cadastral municipalities listed on the cover page of this Design, on cadastral plots listed in General Volume

Врста техничке документације / Technical documentation type:
ПИО/ABD Пројекат изведеног објекта / As-built Design

Ознака и назив дела Пројекта / Designation and name of the part of design:
5/1.18 Осигурање међустаничног растојања Бачка Топола - Жедник /
Signalling/interlocking systems on the open track between Backa Topola and Zednik stations

Назив цртежа / Drawing name:
План повезивања сензора бројача осовина и дијаграм конфигурације модула у пружним контролерским ормарима бројача осовина ACC3 који се контролише из станице Бачка Топола /
Wiring plan for connecting of axle counter sensors and configuration diagram of module in trackside axle counter control cabinets ACC3 controlled in station Backa Topola

Одговорни пројектант / Responsible designer:
Ђорђе Максимовић, дипл.инж.ел.
Број лиценце / License number: 353 P422 17

Сарадници / Associates:
Владимир Бошковић, инж.маш.
Марко Ралић, дипл.ел.инж.

Број Пројекта / Design number:	Датум / Date:	Размера / Scale:	Број цртежа / Drawing number:
TS.700.255-5/1.18	Септембар / September 2024.	-	TS.700.255-5/1.18-C9

Отворена пруга Бачка Топола - Жедник, ормар са централизованом опремом бројача осовина ARCC
Open track between Backa Topola end Žednik stations, cabinet with centralized axle counter equipment ARCC

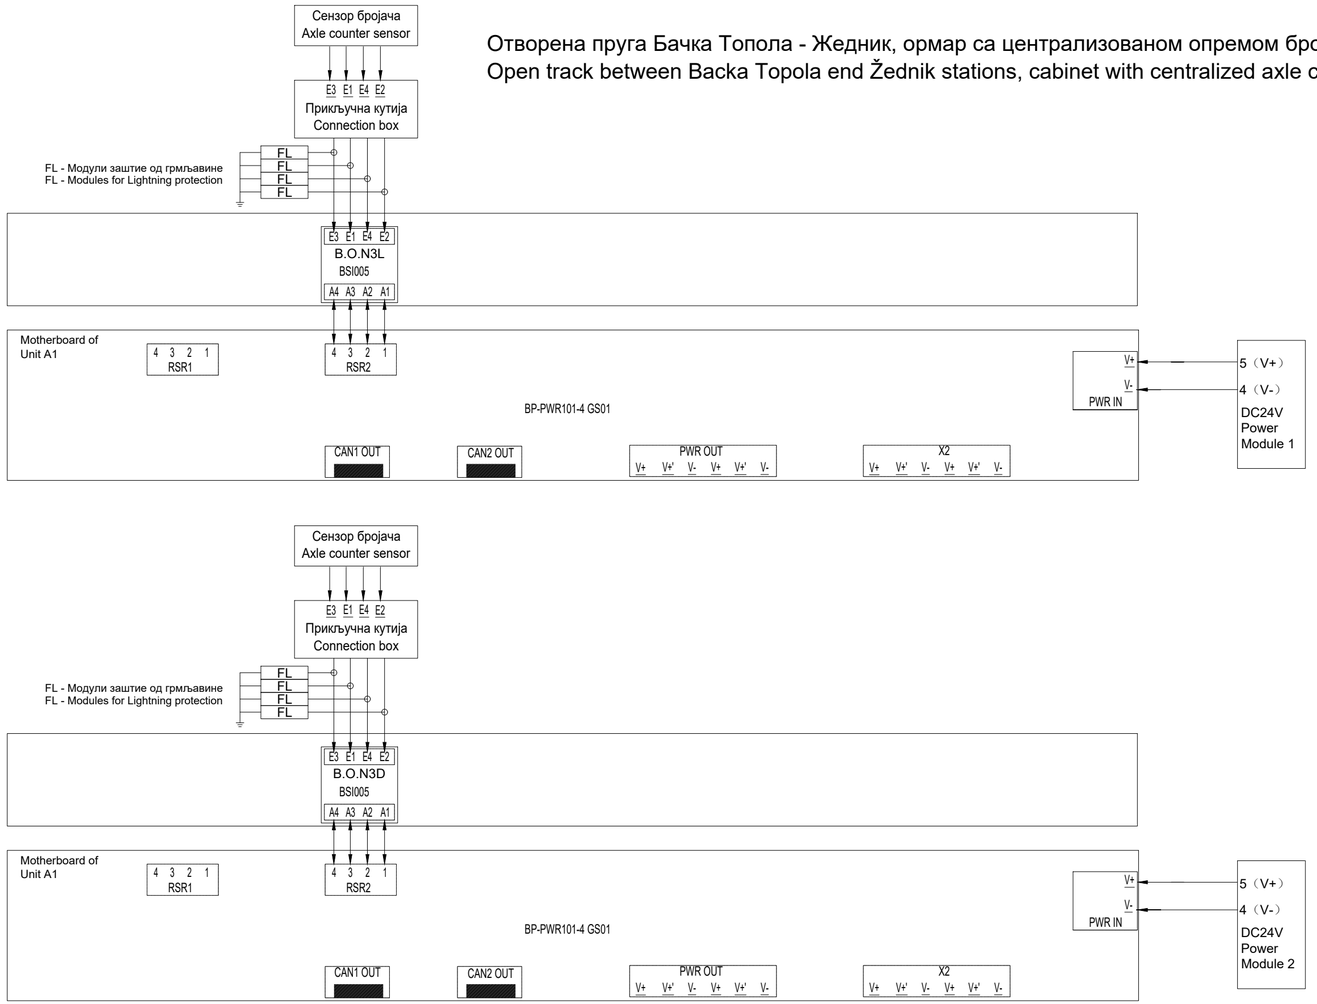

Лист: 02 од 03
Sheet: 02 of 03

Пројектант / Designer: Институт Михајло Пупин доо Волгина 15, 11000 Београд www.pupin.rs	Извођач / Contractor: Конзорцијум / Joint Venture: China Railway International Co., Ltd. Serbia Ogranak Beograd Rajka Mišića 8, 11000 Beograd China Communication Construction Co.Ltd. Serbia Ogranak Beograd-Savski Venac Paje Adamova 2, 11000 Beograd
Инвеститор / Investor: Инфраструктура железнице Србије а.д. Немањина 6, 11000 Београд www.infrazs.rs	Подизвођач / Subcontractor: CRSC International Co., LTD. Ogranak Beograd, Omladinskih brigada 21, 11070 Novi Beograd

Објекат / Project:
Пруга Београд - Суботица - државна граница (Келебија), ДЕОНИЦА ПРУГЕ НОВИ САД - СУБОТИЦА - ДРЖАВНА ГРАНИЦА (КЕЛЕБИЈА), у Новом Саду, Кисачу, Степановићеву, Змајеву, Врбасу, Ловћенцу, Малом Иђошу, Бачкој Тополи, Жеднику, Наумовићеву и Суботици, у катастарским општинама наведеним на насловној страни техничке документације и на катастарским парцелама према списку приложеном у Главној свесци /

Belgrade - Subotica - State border (Kelebija) railway line, SECTION NOVI SAD - SUBOTICA STATE BORDER (KELEBIJA), at Novi Sad, Kisač, Stepanovićevo, Zmajevo, Vrbas, Lovćenac, Mali Iđoš, Bačka Topola, Žednik, Naumovićevo and Subotica, in cadastral municipalities listed on the cover page of this Design, on cadastral plots listed in General Volume

Врста техничке документације / Technical documentation type:
ПИО/ABD Пројекат изведеног објекта / As-built Design

Ознака и назив дела Пројекта / Designation and name of the part of design:
5/1.18 Осигурање међустаничног растојања Бачка Топола - Жедник /
Signalling/interlocking systems on the open track between Backa Topola and Zednik stations

Назив цртежа / Drawing name:
План повезивања сензора бројача осовина и дијаграм конфигурације модула у пружним контролерским ормарима бројача осовина ACC3 који се контролише из станице Бачка Топола /
Wiring plan for connecting of axle counter sensors and configuration diagram of module in trackside axle counter control cabinets ACC3 controlled in station Backa Topola

Одговорни пројектант / Responsible designer: Ђорђе Максимовић, дипл.инж.ел. Број лиценце / License number: 353 P422 17	Сарадници / Associates: Владимир Бошковић, инж.маш. Марко Ралић, дипл.ел.инж.

Број Пројекта / Design number:	Датум / Date:	Размера / Scale:	Број цртежа / Drawing number:
TS.700.255-5/1.18	Септембар / September 2024.	-	TS.700.255-5/1.18-C9

Типски цреж повезивања напајања ормар са централизованом опремом ACC
Typical drawing of connecting the power supply of centralized cabinet ACC

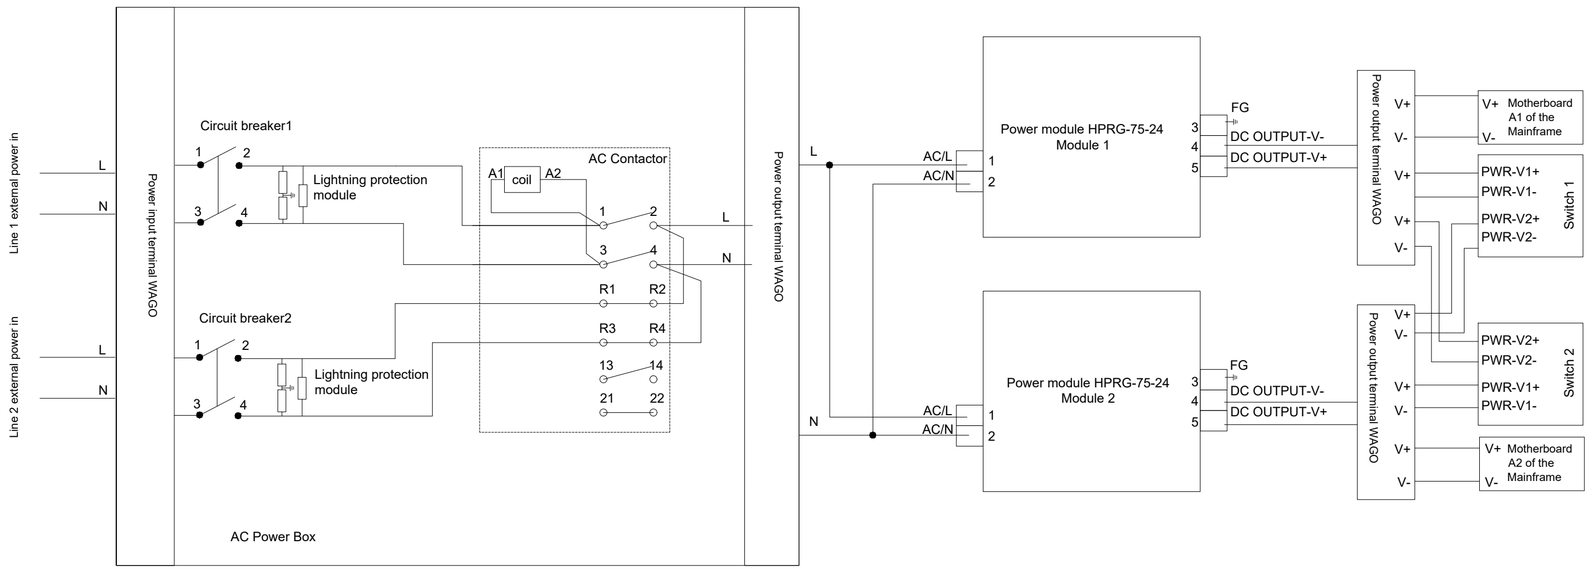

ИНЖЕЊЕРСКА КОМОРА СРБИЈЕ
Ђорђе Љ. Максимовић
дипл. инж. ел.
353 P422 17
ОДГОВОРНИ ПРОЈЕКТАНТ

Пројектант / Designer:
Институт Михајло Пупин доо
Волгина 15, 11000 Београд
www.pupin.rs

Извођач / Contractor: Конзорцијум / Joint Venture:
China Railway International Co., Ltd.
Serbia Ogranak Beograd
Rajka Mišića 8, 11000 Beograd
China Communication Construction Co.Ltd.
Serbia Ogranak Beograd-Savski Venac
Paje Adamova 2, 11000 Beograd

Инвеститор / Investor:
Инфраструктура железнице Србије а.д.
Немањина 6, 11000 Београд
www.infrazs.rs

Подизвођач / Subcontractor:
CRSC International Co., LTD.
Ogranak Beograd,
Omladinskih brigada 21, 11070 Novi Beograd

Објекат / Project:
Пруга Београд - Суботица - државна граница (Келебија), ДЕОНИЦА ПРУГЕ НОВИ САД - СУБОТИЦА - ДРЖАВНА ГРАНИЦА (КЕЛЕБИЈА), у Новом Саду, Кисачу, Степановићеву, Змајеву, Врбасу, Ловћенцу, Малом Иђошу, Бачкој Тополи, Жеднику, Наумовићеву и Суботици, у катастарским општинама наведеним на насловној страни техничке документације и на катастарским парцелама према списку приложеном у Главној свесци /

Belgrade - Subotica - State border (Kelebija) railway line, SECTION NOVI SAD - SUBOTICA STATE BORDER (KELEBIJA), at Novi Sad, Kisač, Stepanovićevo, Zmajevo, Vrbas, Lovćenac, Mali Iđoš, Bačka Topola, Žednik, Naumovićevo and Subotica, in cadastral municipalities listed on the cover page of this Design, on cadastral plots listed in General Volume

Врста техничке документације / Technical documentation type:
ПИО/ABD Пројекат изведеног објекта / As-built Design

Ознака и назив дела Пројекта / Designation and name of the part of design:
5/1.18 Осигурање међустаничног растојања Бачка Топола - Жедник /
Signalling/interlocking systems on the open track between Backa Topola and Zednik stations

Назив цртежа / Drawing name:
План повезивања сензора бројача осовина и дијаграм конфигурације модула у пружним контролерским ормарима бројача осовина ACC3 који се контролише из станице Бачка Топола /
Wiring plan for connecting of axle counter sensors and configuration diagram of module in trackside axle counter control cabinets ACC3 controlled in station Backa Topola

Одговорни пројектант / Responsible designer:
Ђорђе Максимовић, дипл.инж.ел.
Број лиценце / License number: 353 P422 17

Сарадници / Associates:
Владимир Бошковић, инж.маш.
Марко Ралић, дипл.ел.инж.

Број Пројекта / Design number:	Датум / Date:	Размера / Scale:	Број цртежа / Drawing number:
TS.700.255-5/1.18	Септембар / September 2024.	-	TS.700.255-5/1.18-C9

Отворена пруга између станица Бачка Топола - Жедник, ормар са централизованом опремом ACC4, повезивање сензора бројача осовина система FAdC R2
Open track between and Backa Topola end Žednik stations, cabinet with centralized equipment ACC4, connection axle counter sensors of system FAdC R2

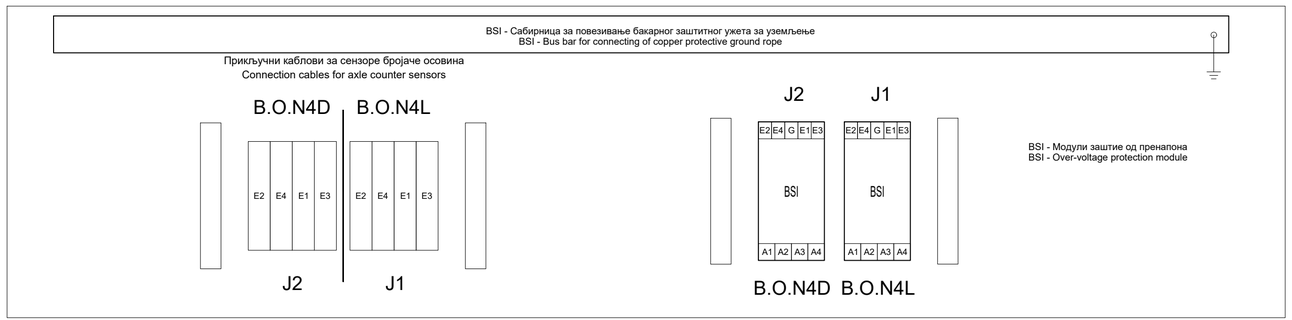

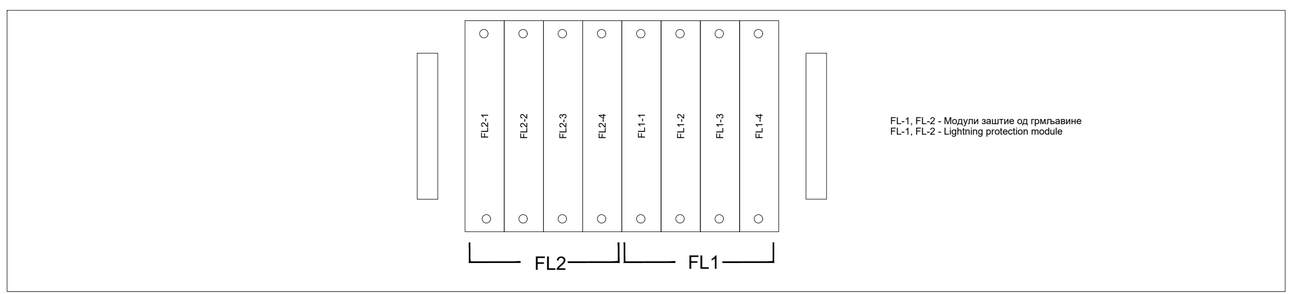

Ормар контроле бројача осовина:
Axle counter Control Cabinet: ACC 4

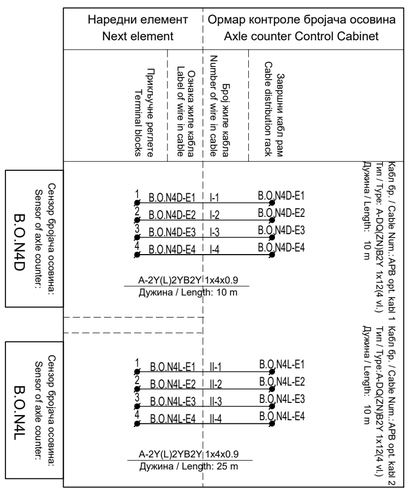

ИНЖЕЊЕРСКА КОМОРА СРБИЈЕ
Ђорђе Љ. Максимовић
дипл. инж. ел.
353 P422 17
ОДГОВОРНИ ПРОЈЕКТАНТ

Лист: 01 од 03
Sheet: 01 of 03

Пројектант / Designer:
Институт Михајло Пупин доо
Волгина 15, 11000 Београд
www.pupin.rs

Извођач / Contractor: Конзорцијум / Joint Venture:
China Railway International Co., Ltd.
Serbia Ogranak Beograd
Rajka Mišića 8, 11000 Beograd
China Communication Construction Co.Ltd.
Serbia Ogranak Beograd-Savski Venac
Paje Adamova 2, 11000 Beograd

Инвеститор / Investor:
Инфраструктура железнице Србије а.д.
Немањина 6, 11000 Београд
www.infrazs.rs

Подизвођач / Subcontractor:
CRSC International Co., LTD.
Ogranak Beograd,
Omladinskih brigada 21, 11070 Novi Beograd

Објекат / Project:
Пруга Београд - Суботица - државна граница (Келебија), ДЕОНИЦА ПРУГЕ НОВИ САД - СУБОТИЦА - ДРЖАВНА ГРАНИЦА (КЕЛЕБИЈА), у Новом Саду, Кисачу, Степановићеву, Змајеву, Врбасу, Ловћенцу, Малом Иђошу, Бачкој Тополи, Жеднику, Наумовићеву и Суботици, у катастарским општинама наведеним на насловној страни техничке документације и на катастарским парцелама према списку приложеном у Главној свесци /

Belgrade - Subotica - State border (Kelebija) railway line, SECTION NOVI SAD - SUBOTICA STATE BORDER (KELEBIJA), at Novi Sad, Kisač, Stepanovićevo, Zmajevo, Vrbas, Lovćenac, Mali Iđoš, Bačka Topola, Žednik, Naumovićevo and Subotica, in cadastral municipalities listed on the cover page of this Design, on cadastral plots listed in General Volume

Врста техничке документације / Technical documentation type:
ПИО/ABD Пројекат изведеног објекта / As-built Design

Ознака и назив дела Пројекта / Designation and name of the part of design:
5/1.18 Осигурање међустаничног растојања Бачка Топола - Жедник /
Signalling/interlocking systems on the open track between Backa Topola and Zednik stations

Назив цртежа / Drawing name:
План повезивања сензора бројача осовина и дијаграм конфигурације модула у пружним контролерским ормарима бројача осовина ACC4 који се контролише из станице Жедник /
Wiring plan for connecting of axle counter sensors and configuration diagram of module in trackside axle counter control cabinets ACC4 controlled in station Zednik

Одговорни пројектант / Responsible designer:
Ђорђе Максимовић, дипл.инж.ел.
Број лиценце / License number: 353 P422 17

Сарадници / Associates:
Владимир Бошковић, инж.маш.
Марко Ралић, дипл.ел.инж.

Број Пројекта / Design number:	Датум / Date:	Размера / Scale:	Број цртежа / Drawing number:
TS.700.255-5/1.18	Септембар / September 2024.	-	TS.700.255-5/1.18-C10

Отворена пруга Бачка Топола - Жедник, ормар са централизованом опремом бројача осовина ARCC
Open track between Backa Topola end Žednik stations, cabinet with centralized axle counter equipment ARCC

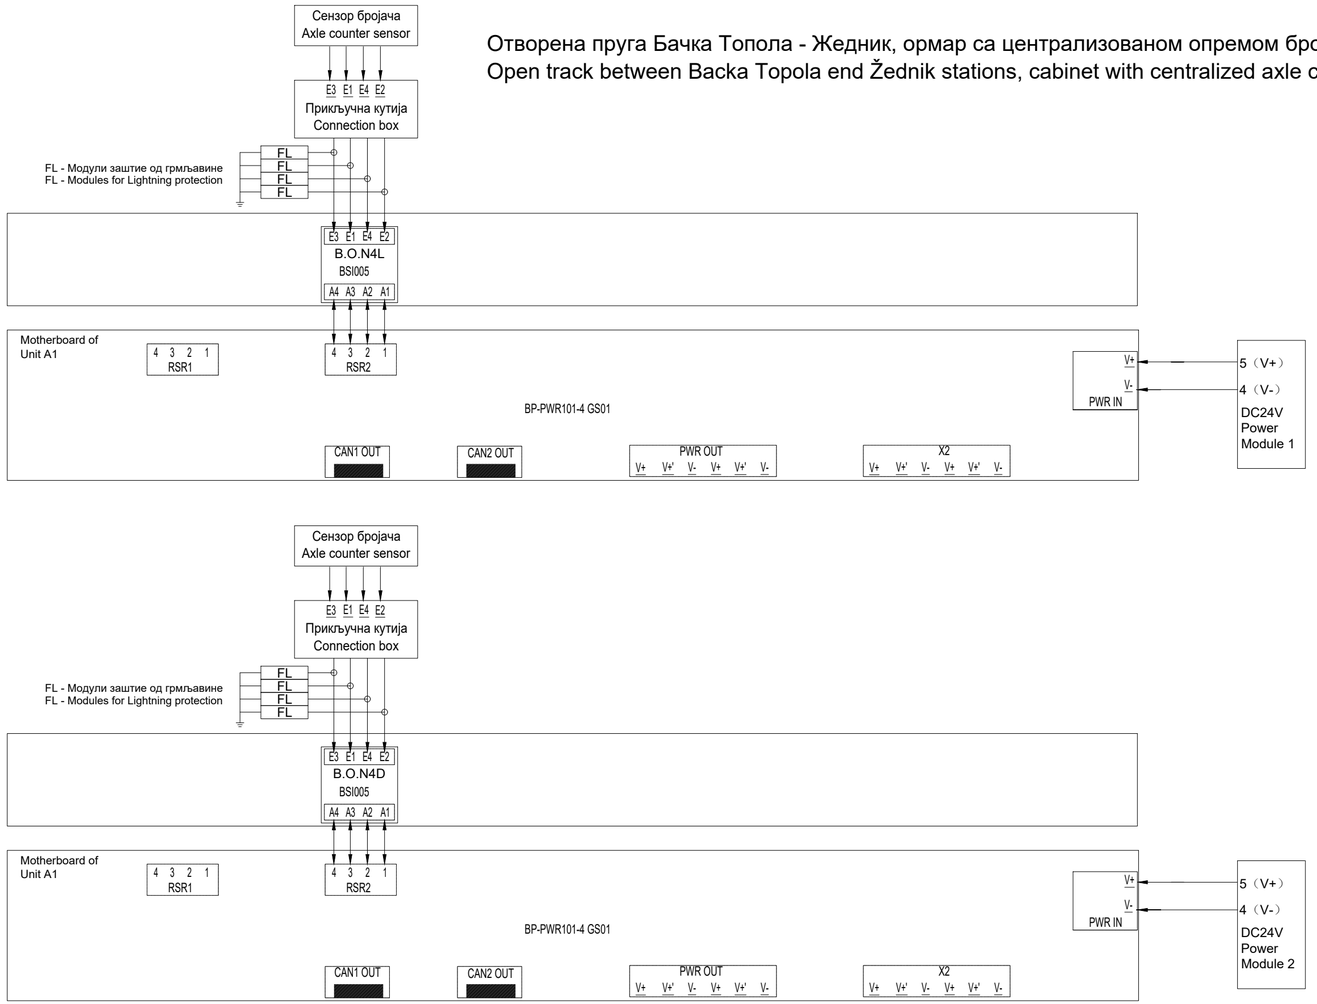

Лист: 02 од 03
Sheet: 02 of 03

Пројектант / Designer:
Институт Михајло Пупин доо
Волгина 15, 11000 Београд
www.pupin.rs

Извођач / Contractor: Конзорцијум / Joint Venture:
China Railway International Co., Ltd.
Serbia Ogranak Beograd
Rajka Mišića 8, 11000 Beograd
China Communication Construction Co.Ltd.
Serbia Ogranak Beograd-Savski Venac
Paje Adamova 2, 11000 Beograd

Инвеститор / Investor:
Инфраструктура железнице Србије а.д.
Немањина 6, 11000 Београд
www.infrazs.rs

Подизвођач / Subcontractor:
CRSC International Co., LTD.
Ogranak Beograd,
Omladinskih brigada 21, 11070 Novi Beograd

Објекат / Project:
Пруга Београд - Суботица - државна граница (Келебија), ДЕОНИЦА ПРУГЕ НОВИ САД - СУБОТИЦА - ДРЖАВНА ГРАНИЦА (КЕЛЕБИЈА), у Новом Саду, Кисачу, Степановићеву, Змајеву, Врбасу, Ловћенцу, Малом Иђошу, Бачкој Тополи, Жеднику, Наумовићеву и Суботици, у катастарским општинама наведеним на насловној страни техничке документације и на катастарским парцелама према списку приложеном у Главној свесци /

Belgrade - Subotica - State border (Kelebija) railway line, SECTION NOVI SAD - SUBOTICA STATE BORDER (KELEBIJA), at Novi Sad, Kisač, Stepanovićevo, Zmajevo, Vrbas, Lovćenac, Mali Iđoš, Bačka Topola, Žednik, Naumovićevo and Subotica, in cadastral municipalities listed on the cover page of this Design, on cadastral plots listed in General Volume

Врста техничке документације / Technical documentation type:
ПИО/ABD Пројекат изведеног објекта / As-built Design

Ознака и назив дела Пројекта / Designation and name of the part of design:
5/1.18 Осигурање међустаничног растојања Бачка Топола - Жедник /
Signalling/interlocking systems on the open track between Backa Topola and Zednik stations

Назив цртежа / Drawing name:
План повезивања сензора бројача осовина и дијаграм конфигурације модула у пружним контролерским ормарима бројача осовина ACC4 који се контролише из станице Жедник /
Wiring plan for connecting of axle counter sensors and configuration diagram of module in trackside axle counter control cabinets ACC4 controlled in station Zednik

Одговорни пројектант / Responsible designer:
Ђорђе Максимовић, дипл.инж.ел.
Број лиценце / License number: 353 P422 17

Сарадници / Associates:
Владимир Бошковић, инж.маш.
Марко Ралић, дипл.ел.инж.

Број Пројекта / Design number:	Датум / Date:	Размера / Scale:	Број цртежа / Drawing number:
TS.700.255-5/1.18	Септембар / September 2024.	-	TS.700.255-5/1.18-C10

Типски цреж повезивања напајања ормар са централизованом опремом ACC
Typical drawing of connecting the power supply of centralized cabinet ACC

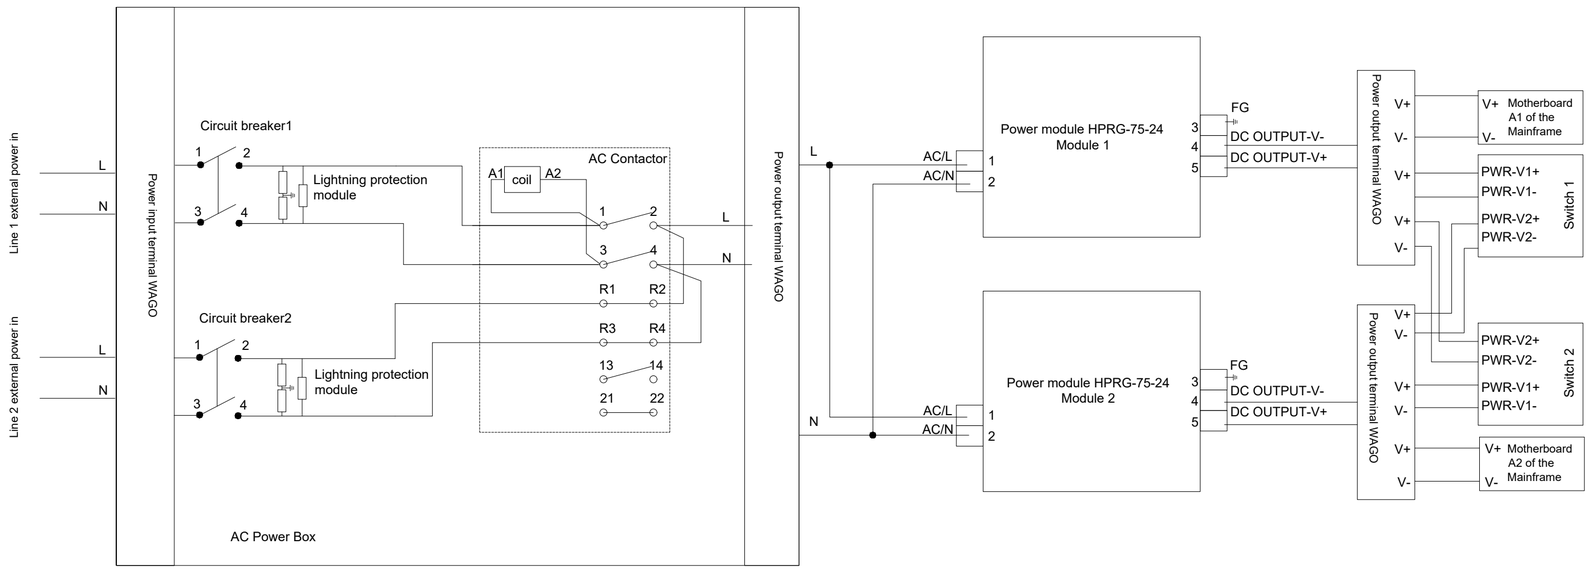

ИНЖЕЊЕРСКА КОМОРА СРБИЈЕ
Ђорђе Љ. Максимовић
дипл. инж. ел.
353 P422 17
ОДГОВОРНИ ПРОЈЕКТАНТ

Пројектант / Designer:
Институт Михајло Пупин доо
Волгина 15, 11000 Београд
www.pupin.rs

Извођач / Contractor: Конзорцијум / Joint Venture:
China Railway International Co., Ltd.
Serbia Ogranak Beograd
Rajka Mišića 8, 11000 Beograd
China Communication Construction Co.Ltd.
Serbia Ogranak Beograd-Savski Venac
Paje Adamova 2, 11000 Beograd

Инвеститор / Investor:
Инфраструктура железнице Србије а.д.
Немањина 6, 11000 Београд
www.infrazs.rs

Подизвођач / Subcontractor:
CRSC International Co., LTD.
Ogranak Beograd,
Omladinskih brigada 21, 11070 Novi Beograd

Објекат / Project:
Пруга Београд - Суботица - државна граница (Келебија), ДЕОНИЦА ПРУГЕ НОВИ САД - СУБОТИЦА - ДРЖАВНА ГРАНИЦА (КЕЛЕБИЈА), у Новом Саду, Кисачу, Степановићеву, Змајеву, Врбасу, Ловћенцу, Малом Иђошу, Бачкој Тополи, Жеднику, Наумовићеву и Суботици, у катастарским општинама наведеним на насловној страни техничке документације и на катастарским парцелама према списку приложеном у Главној свесци /

Belgrade - Subotica - State border (Kelebija) railway line, SECTION NOVI SAD - SUBOTICA STATE BORDER (KELEBIJA), at Novi Sad, Kisač, Stepanovićevo, Zmajevo, Vrbas, Lovćenac, Mali Iđoš, Bačka Topola, Žednik, Naumovićevo and Subotica, in cadastral municipalities listed on the cover page of this Design, on cadastral plots listed in General Volume

Врста техничке документације / Technical documentation type:
ПИО/ABD Пројекат изведеног објекта / As-built Design

Ознака и назив дела Пројекта / Designation and name of the part of design:
5/1.18 Осигурање међустаничног растојања Бачка Топола - Жедник /
Signalling/interlocking systems on the open track between Backa Topola and Zednik stations

Назив цртежа / Drawing name:
План повезивања сензора бројача осовина и дијаграм конфигурације модула у пружним контролерским ормарима бројача осовина ACC4 који се контролише из станице Жедник /
Wiring plan for connecting of axle counter sensors and configuration diagram of module in trackside axle counter control cabinets ACC4 controlled in station Zednik

Одговорни пројектант / Responsible designer:
Ђорђе Максимовић, дипл.инж.ел.
Број лиценце / License number: 353 P422 17

Сарадници / Associates:
Владимир Бошковић, инж.маш.
Марко Ралић, дипл.ел.инж.

Број Пројекта / Design number:	Датум / Date:	Размера / Scale:	Број цртежа / Drawing number:
TS.700.255-5/1.18	Септембар / September 2024.	-	TS.700.255-5/1.18-C10

Отворена пруга између станица Бачка Топола - Жедник, ормар са централизованом опремом ACC5, повезивање сензора бројача осовина система FAdC R2
Open track between and Backa Topola end Žednik stations, cabinet with centralized equipment ACC5, connection axle counter sensors of system FAdC R2

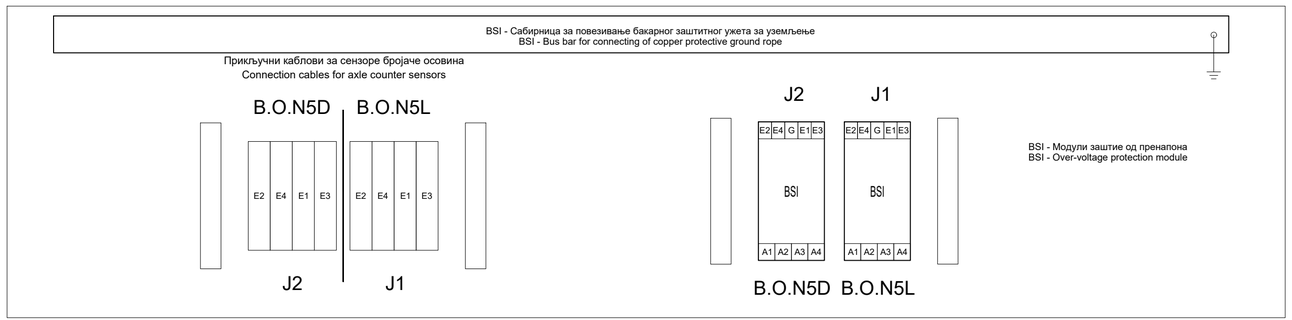

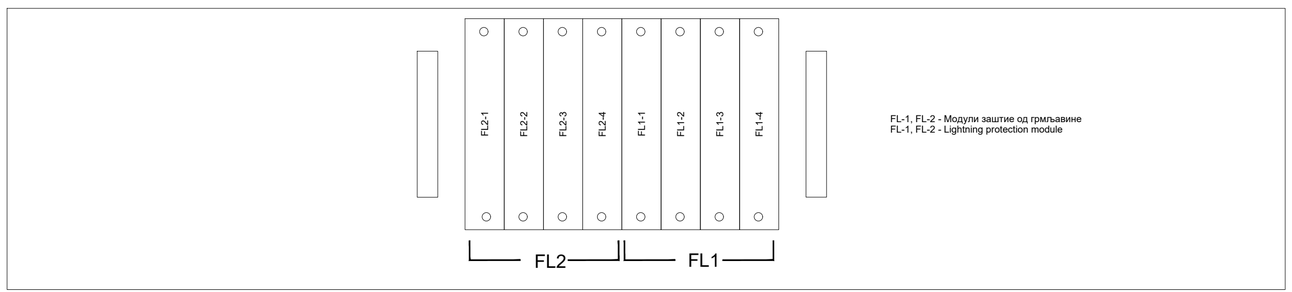

Ормар контроле бројача осовина:
Axle counter Control Cabinet: ACC 5

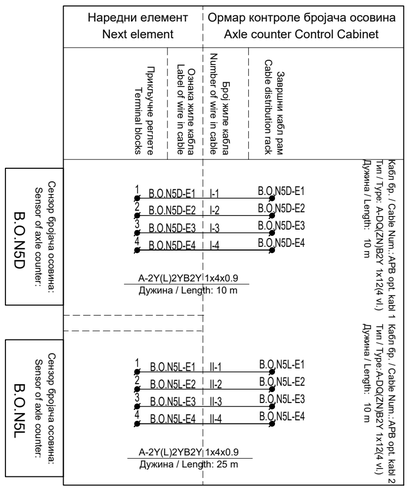

ИНЖЕЊЕРСКА КОМОРА СРБИЈЕ
Ђорђе Љ. Максимовић
дипл. инж. ел.
353 P422 17
ОДГОВОРНИ ПРОЈЕКТАНТ

Лист: 01 од 03
Sheet: 01 of 03

Пројектант / Designer:
Институт Михајло Пупин доо
Волгина 15, 11000 Београд
www.pupin.rs

Извођач / Contractor: Конзорцијум / Joint Venture:
China Railway International Co., Ltd.
Serbia Ogranak Beograd
Rajka Mišića 8, 11000 Beograd
China Communication Construction Co.Ltd.
Serbia Ogranak Beograd-Savski Venac
Paje Adamova 2, 11000 Beograd

Инвеститор / Investor:
Инфраструктура железнице Србије а.д.
Немањина 6, 11000 Београд
www.infrazs.rs

Подизвођач / Subcontractor:
CRSC International Co., LTD.
Ogranak Beograd,
Omladinskih brigada 21, 11070 Novi Beograd

Објекат / Project:
Пруга Београд - Суботица - државна граница (Келебија), ДЕОНИЦА ПРУГЕ НОВИ САД - СУБОТИЦА - ДРЖАВНА ГРАНИЦА (КЕЛЕБИЈА), у Новом Саду, Кисачу, Степановићеву, Змајеву, Врбасу, Ловћенцу, Малом Иђошу, Бачкој Тополи, Жеднику, Наумовићеву и Суботици, у катастарским општинама наведеним на насловној страни техничке документације и на катастарским парцелама према списку приложеном у Главној свесци /

Belgrade - Subotica - State border (Kelebija) railway line, SECTION NOVI SAD - SUBOTICA STATE BORDER (KELEBIJA), at Novi Sad, Kisač, Stepanovićevo, Zmajevo, Vrbas, Lovćenac, Mali Iđoš, Bačka Topola, Žednik, Naumovićevo and Subotica, in cadastral municipalities listed on the cover page of this Design, on cadastral plots listed in General Volume

Врста техничке документације / Technical documentation type:
ПИО/ABD Пројекат изведеног објекта / As-built Design

Ознака и назив дела Пројекта / Designation and name of the part of design:
5/1.18 Осигурање међустаничног растојања Бачка Топола - Жедник /
Signalling/interlocking systems on the open track between Backa Topola and Zednik stations

Назив цртежа / Drawing name:
План повезивања сензора бројача осовина и дијаграм конфигурације модула у пружним контролерским ормарима бројача осовина ACC5 који се контролише из станице Жедник /
Wiring plan for connecting of axle counter sensors and configuration diagram of module in trackside axle counter control cabinets ACC5 controlled in station Zednik

Одговорни пројектант / Responsible designer:	Сарадници / Associates:
Ђорђе Максимовић, дипл.инж.ел.	Владимир Бошковић, инж.маш.
	Марко Ралић, дипл.ел.инж.
Број лиценце / License number: 353 P422 17	

Број Пројекта / Design number:	Датум / Date:	Размера / Scale:	Број цртежа / Drawing number:
TS.700.255-5/1.18	Септембар / September 2024.	-	TS.700.255-5/1.18-C11

Отворена пруга Бачка Топола - Жедник, ормар са централизованом опремом бројача осовина ARCC
Open track between Backa Topola end Žednik stations, cabinet with centralized axle counter equipment ARCC

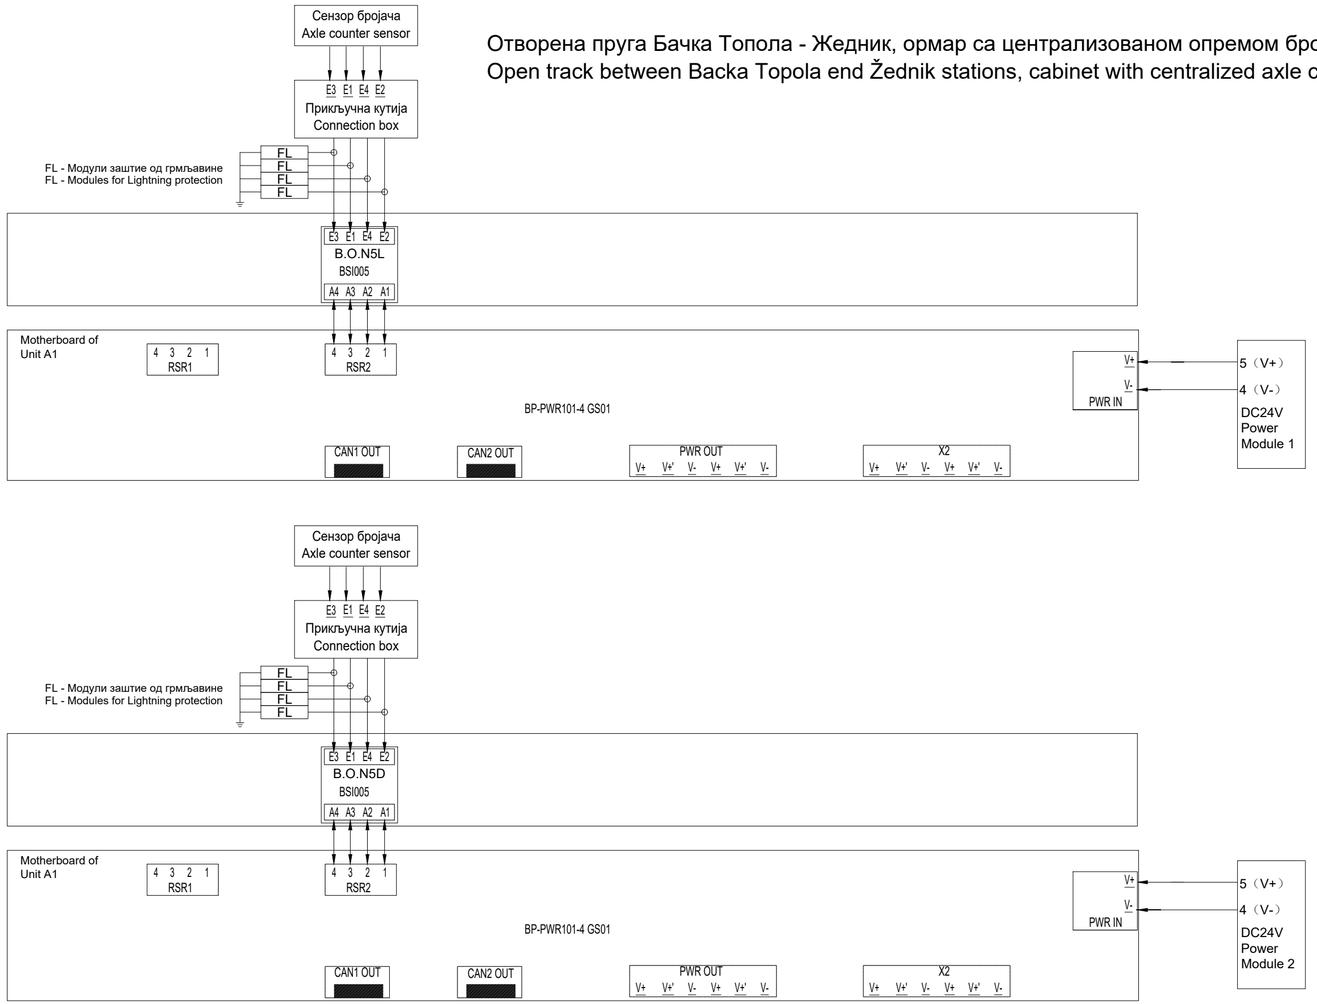

Лист: 02 од 03
Sheet: 02 of 03

Пројектант / Designer:
Институт Михајло Пупин доо
Волгина 15, 11000 Београд
www.pupin.rs

Извођач / Contractor: Конзорцијум / Joint Venture:
China Railway International Co., Ltd.
Serbia Ogranak Beograd
Rajka Mišića 8, 11000 Beograd
China Communication Construction Co.Ltd.
Serbia Ogranak Beograd-Savski Venac
Paje Adamova 2, 11000 Beograd

Инвеститор / Investor:
Инфраструктура железнице Србије а.д.
Немањина 6, 11000 Београд
www.infrazs.rs

Подизвођач / Subcontractor:
CRSC International Co., LTD.
Ogranak Beograd,
Omladinskih brigada 21, 11070 Novi Beograd

Објекат / Project:
Пруга Београд - Суботица - државна граница (Келебија), ДЕОНИЦА ПРУГЕ НОВИ САД - СУБОТИЦА - ДРЖАВНА ГРАНИЦА (КЕЛЕБИЈА), у Новом Саду, Кисачу, Степановићеву, Змајеву, Врбасу, Ловћенцу, Малом Иђошу, Бачкој Тополи, Жеднику, Наумовићеву и Суботици, у катастарским општинама наведеним на насловној страни техничке документације и на катастарским парцелама према списку приложеном у Главној свесци /

Belgrade - Subotica - State border (Kelebija) railway line, SECTION NOVI SAD - SUBOTICA STATE BORDER (KELEBIJA), at Novi Sad, Kisač, Stepanovićevo, Zmajevo, Vrbas, Lovćenac, Mali Iđoš, Bačka Topola, Žednik, Naumovićevo and Subotica, in cadastral municipalities listed on the cover page of this Design, on cadastral plots listed in General Volume

Врста техничке документације / Technical documentation type:
ПИО/ABD Пројекат изведеног објекта / As-built Design

Ознака и назив дела Пројекта / Designation and name of the part of design:
5/1.18 Осигурање међустаничног растојања Бачка Топола - Жедник /
Signalling/interlocking systems on the open track between Backa Topola and Zednik stations

Назив цртежа / Drawing name:
План повезивања сензора бројача осовина и дијаграм конфигурације модула у пружним контролерским ормарима бројача осовина ACC5 који се контролише из станице Жедник /
Wiring plan for connecting of axle counter sensors and configuration diagram of module in trackside axle counter control cabinets ACC5 controlled in station Zednik

Одговорни пројектант / Responsible designer:
Ђорђе Максимовић, дипл.инж.ел.
Број лиценце / License number: 353 P422 17

Сарадници / Associates:
Владимир Бошковић, инж.маш.
Марко Ралић, дипл.ел.инж.

Број Пројекта / Design number:	Датум / Date:	Размера / Scale:	Број цртежа / Drawing number:
TS.700.255-5/1.18	Септембар / September 2024.	-	TS.700.255-5/1.18-C11

Типски цреж повезивања напајања ормар са централизованом опремом ACC
Typical drawing of connecting the power supply of centralized cabinet ACC

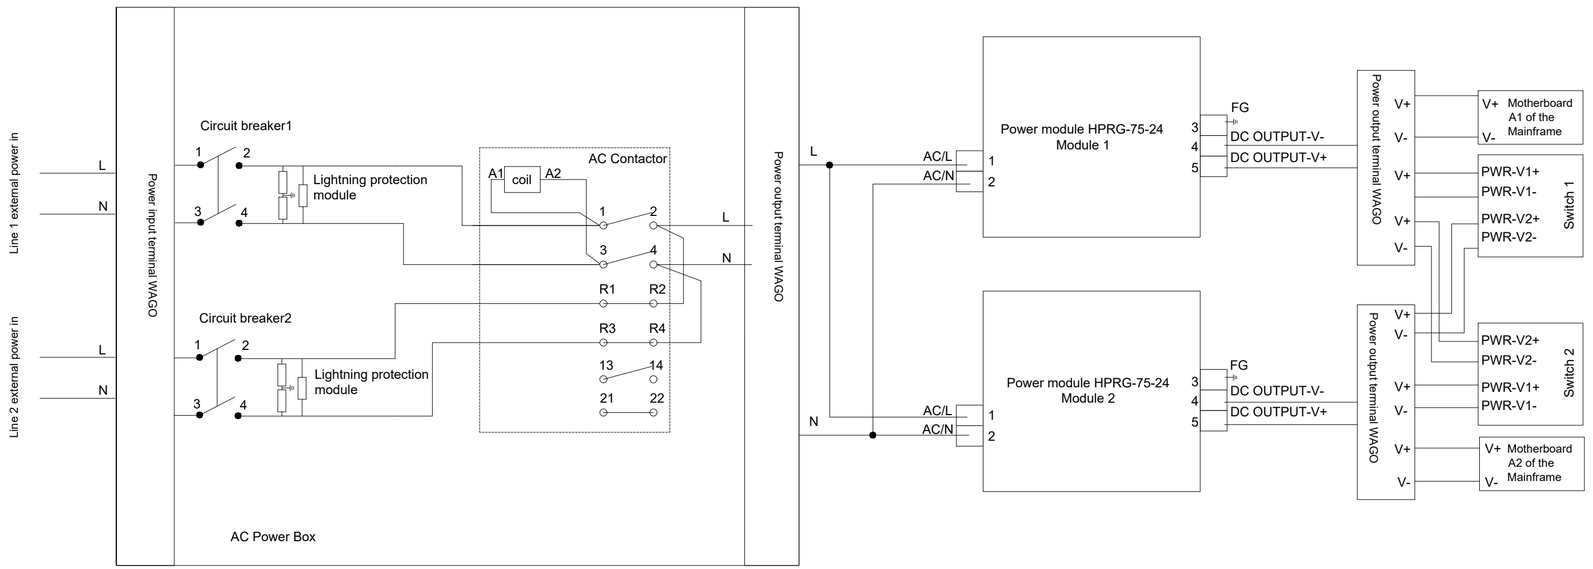

ИНЖЕЊЕРСКА КОМОРА СРБИЈЕ
Ђорђе Љ. Максимовић
дипл. инж. ел.
353 P422 17
ОДГОВОРНИ ПРОЈЕКТАНТ

Пројектант / Designer:
Институт Михајло Пупин доо
Волгина 15, 11000 Београд
www.pupin.rs

Извођач / Contractor: Конзорцијум / Joint Venture:
China Railway International Co., Ltd.
Serbia Ogranak Beograd
Rajka Mišića 8, 11000 Beograd
China Communication Construction Co.Ltd.
Serbia Ogranak Beograd-Savski Venac
Paje Adamova 2, 11000 Beograd

Инвеститор / Investor:
Инфраструктура железнице Србије а.д.
Немањина 6, 11000 Београд
www.infrazs.rs

Подизвођач / Subcontractor:
CRSC International Co., LTD.
Ogranak Beograd,
Omladinskih brigada 21, 11070 Novi Beograd

Објекат / Project:
Пруга Београд - Суботица - државна граница (Келебија), ДЕОНИЦА ПРУГЕ НОВИ САД - СУБОТИЦА - ДРЖАВНА ГРАНИЦА (КЕЛЕБИЈА), у Новом Саду, Кисачу, Степановићеву, Змајеву, Врбасу, Ловћенцу, Малом Иђошу, Бачкој Тополи, Жеднику, Наумовићеву и Суботици, у катастарским општинама наведеним на насловној страни техничке документације и на катастарским парцелама према списку приложеном у Главној свесци /

Belgrade - Subotica - State border (Kelebija) railway line, SECTION NOVI SAD - SUBOTICA STATE BORDER (KELEBIJA), at Novi Sad, Kisač, Stepanovićevo, Zmajevo, Vrbas, Lovćenac, Mali Iđoš, Bačka Topola, Žednik, Naumovićevo and Subotica, in cadastral municipalities listed on the cover page of this Design, on cadastral plots listed in General Volume

Врста техничке документације / Technical documentation type:
ПИО/ABD Пројекат изведеног објекта / As-built Design

Ознака и назив дела Пројекта / Designation and name of the part of design:
5/1.18 Осигурање међустаничног растојања Бачка Топола - Жедник /
Signalling/interlocking systems on the open track between Backa Topola and Zednik stations

Назив цртежа / Drawing name:
План повезивања сензора бројача осовина и дијаграм конфигурације модула у пружним контролерским ормарима бројача осовина ACC5 који се контролише из станице Жедник /
Wiring plan for connecting of axle counter sensors and configuration diagram of module in trackside axle counter control cabinets ACC5 controlled in station Zednik

Одговорни пројектант / Responsible designer:
Ђорђе Максимовић, дипл.инж.ел.
Број лиценце / License number: 353 P422 17

Сарадници / Associates:
Владимир Бошковић, инж.маш.
Марко Ралић, дипл.ел.инж.

Број Пројекта / Design number:	Датум / Date:	Размера / Scale:	Број цртежа / Drawing number:
TS.700.255-5/1.18	Септембар / September 2024.	-	TS.700.255-5/1.18-C11

5/1.18.8. ПРИЛОЗИ

СПИСАК ПРИЛОГА УЗ СВЕСКУ 5/1.18

Број измене	Назив
5/1.18 ПЗИ	Пројекат за извођење Документ: 5.1.18_PZI_Status_A_sgn